

GADJI - BASSIN LIXIVIATS


VOLUMES MAXIMUM ET SURFACE GEOMENBRANE


Echelle : 1/400

Plan Géomètre



1bis, Rue de Picardie
BP 32083
98 897 NOUMEA CEDEX

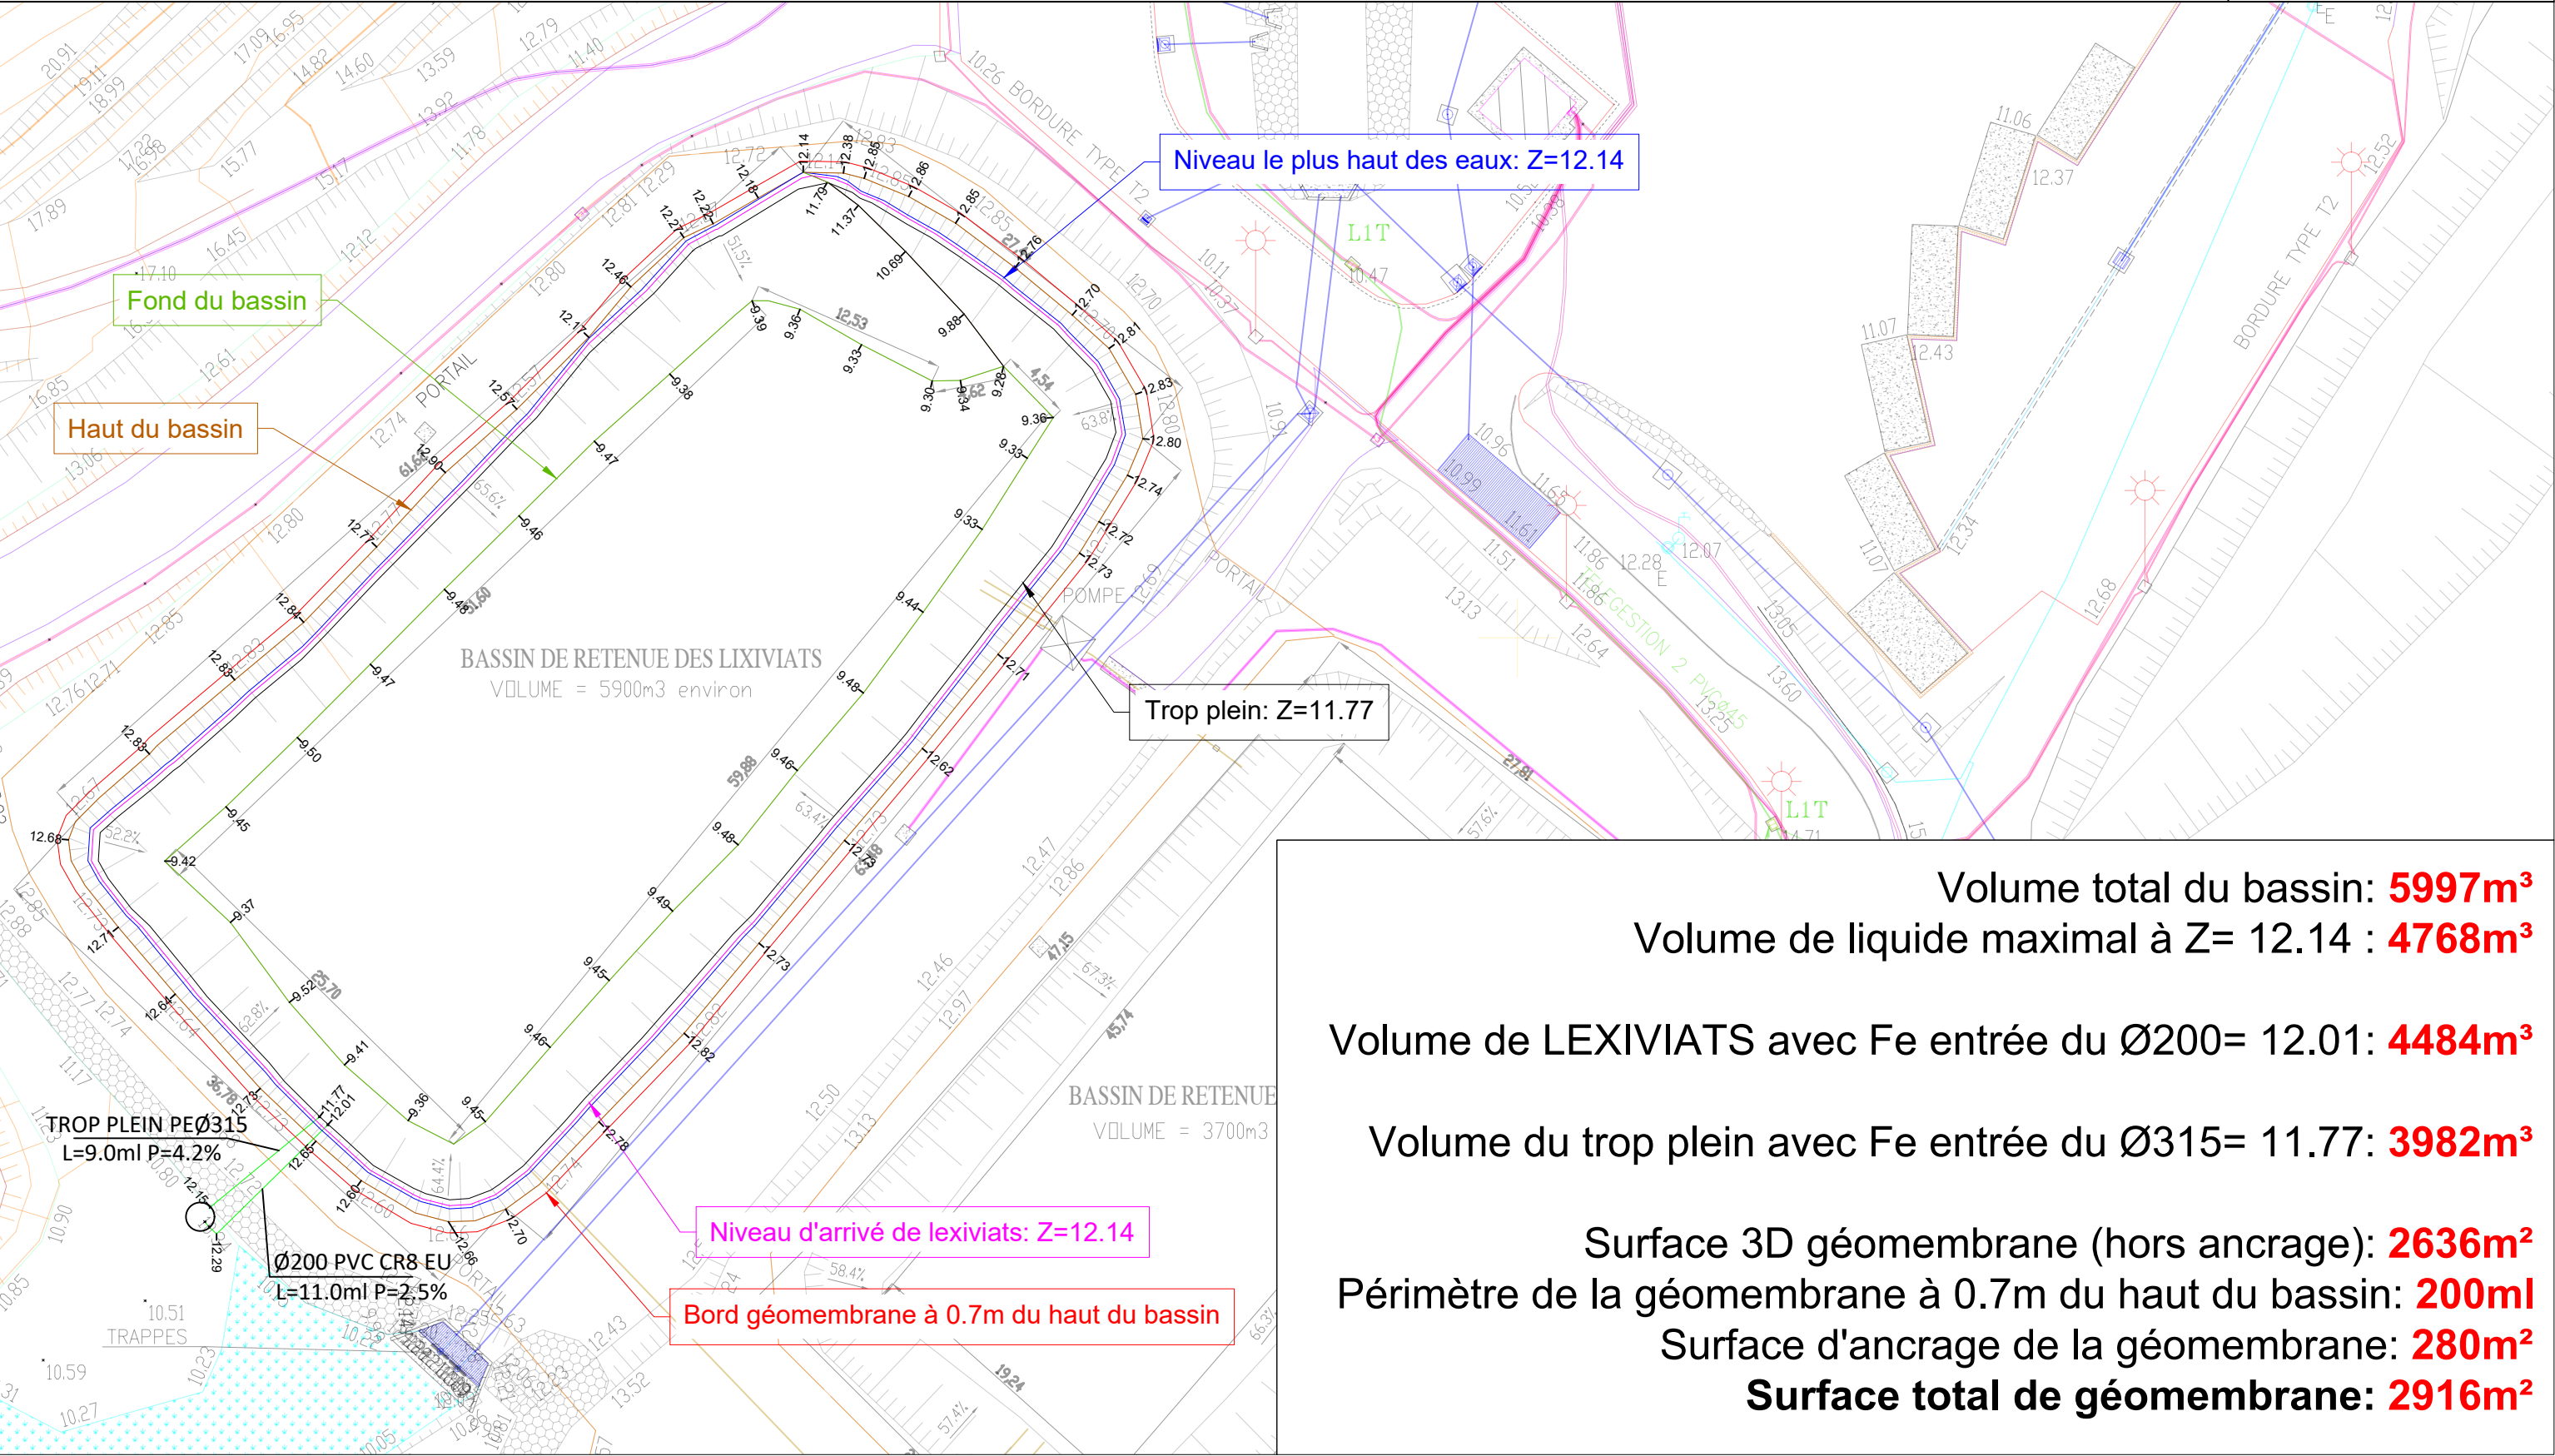

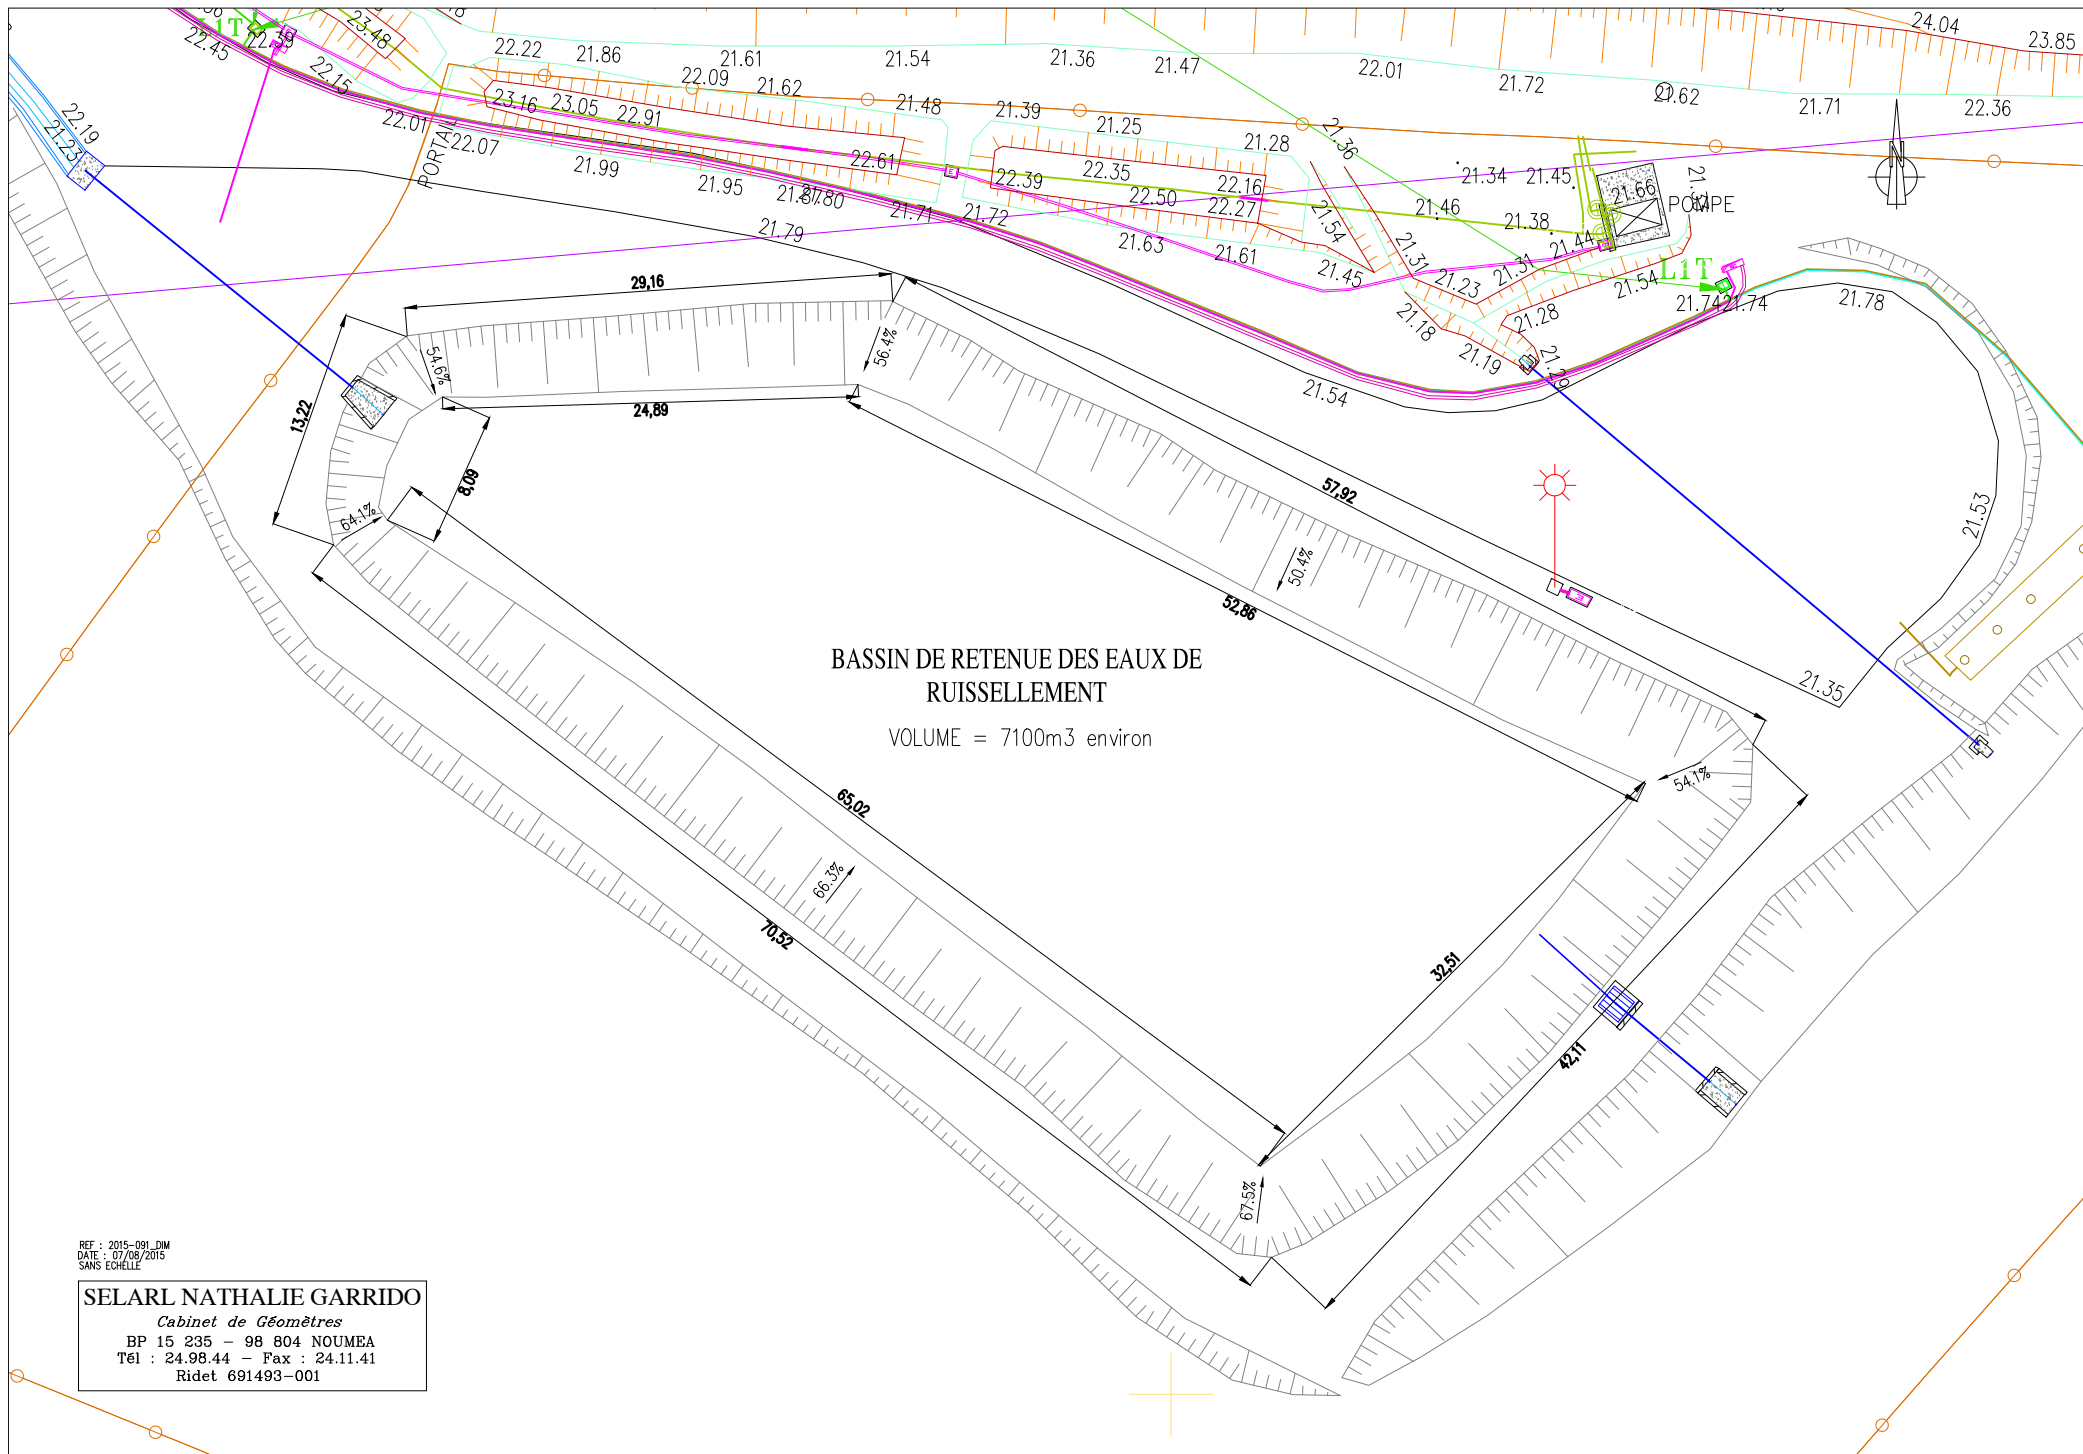

REF : 2015-091_DWG
DATE : 07/08/2015
SANS ECHELLE

SELARL NATHALIE GARRIDO

Cabinet de Géomètres

BP 15 235 - 98 804 NOUMEA

Tél : 24.98.44 - Fax : 24.11.41

Ridet 691493-001

opération

ISD de GADJI

Commune de PAITA

Nouvelle Calédonie



opération

ISD de GADJI

Commune de PAITA

Nouvelle Calédonie



maître d'ouvrage


CSP FIDELIO
3 rue Massoubre - Immeuble KONEVA - BP 179
98.845 NOUMEA cedex

maître d'ouvrage

CSP FIDELIO
3 rue Massoubre - Immeuble KONEVA - BP 179
98.845 NOUMEA cedex



BET Aménagement Urbain

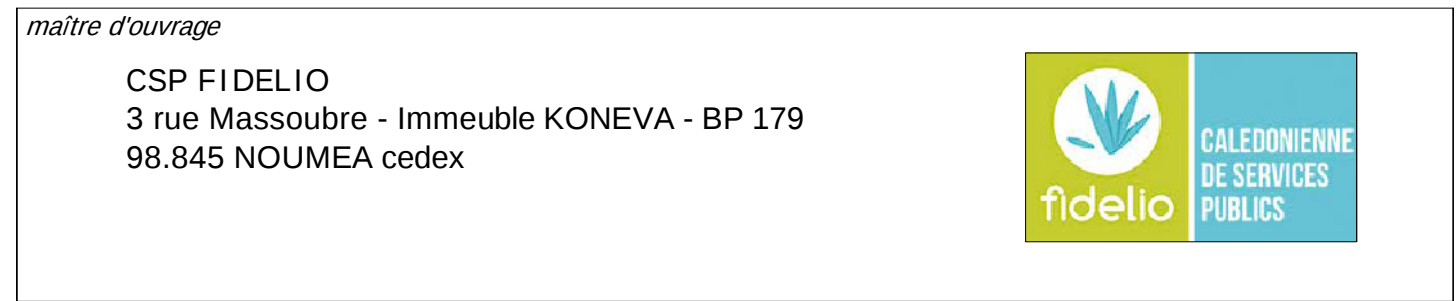GINGER - SOPRONER
1 bis, rue Berthelot BP 3583
98 845 NOUMEA cedex
Tél. : 28.34.80 Fax. : 23.83.44



BET Aménagement Urbain

GINGER - SOPRONER
1 bis, rue Berthelot BP 3583
98 845 NOUMEA cedex
Tél. : 28.34.80 Fax. : 23.83.44





Mandataire  26 rue Nicolas Ratzel - ZAC Panda BP 18101 - 98857 Nouméa Cedex	Sous-traitant	Plan EXE et Géométrie <i>SIDER PACIFIC</i> 1 bis Rue de Picardie BP 32083 98 897 NOUMEA cedex Tél : 470 . 270 @ : sider.pacific@gmail.com
--	----------------------	--

Mandataire  26 rue Nicolas Ratzel - ZAC Panda BP 18101 - 98857 Nouméa Cedex	Sous-traitant	Plan EXE et Géométrie <i>SIDER PACIFIC</i> 1 bis Rue de Picardie BP 32083 98 897 NOUMEA cedex Tél : 470 . 270 @ : sider.pacific@gmail.com
--	----------------------	--

Numéro de plan AF19023-GADJI-BASSIN-GEOMEMBRANE-1-C						
Intitulé Zone BASSIN RECOLEMENT PLAN DE CALPINAGE GEOMEMBRANE VUE EN PLAN						Phasage études REC
						Indice n° C
N° affaire	Dessiné	Vérifié	Nom du fichier	Echelle	Date	
AF19-023	T.A.	G.N.		1 / 500	Fév. 2021	

Numéro de plan AF19023-GADJI-BASSIN-GEOMEMBRANE-1-C						
Intitulé Zone BASSIN RECOLEMENT PLAN DE CALPINAGE GEOMEMBRANE VUE EN PLAN						Phasage études REC
						Indice n° C
N° affaire	Dessiné	Vérifié	Nom du fichier	Echelle	Date	
AF19-023	T.A.	G.N.		1/500	Fév. 2021	


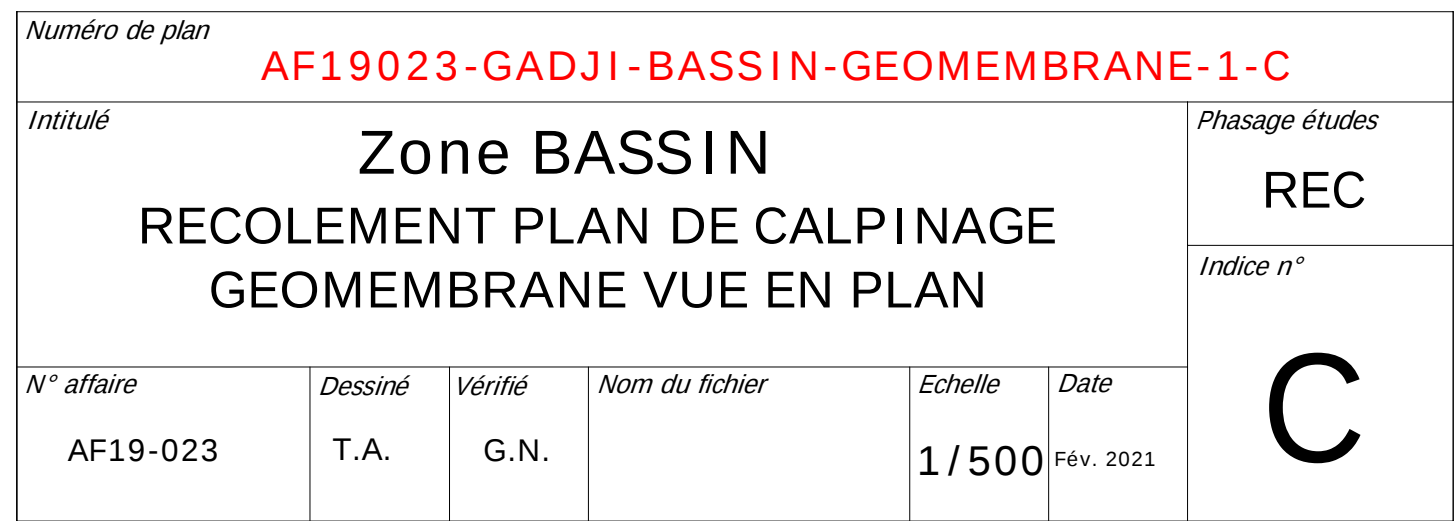


COUPE A

Argile

Echelle X : 1/250
Echelle Z : 1/250

Plan Comp : 8.00

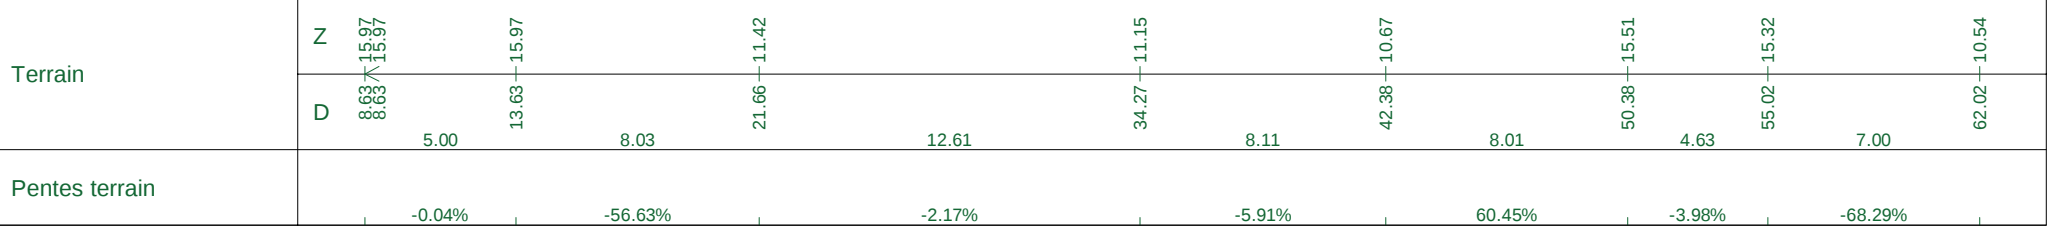


COUPE B

Argile

Echelle X : 1/250
Echelle Z : 1/250

Plan Comp : 8.00

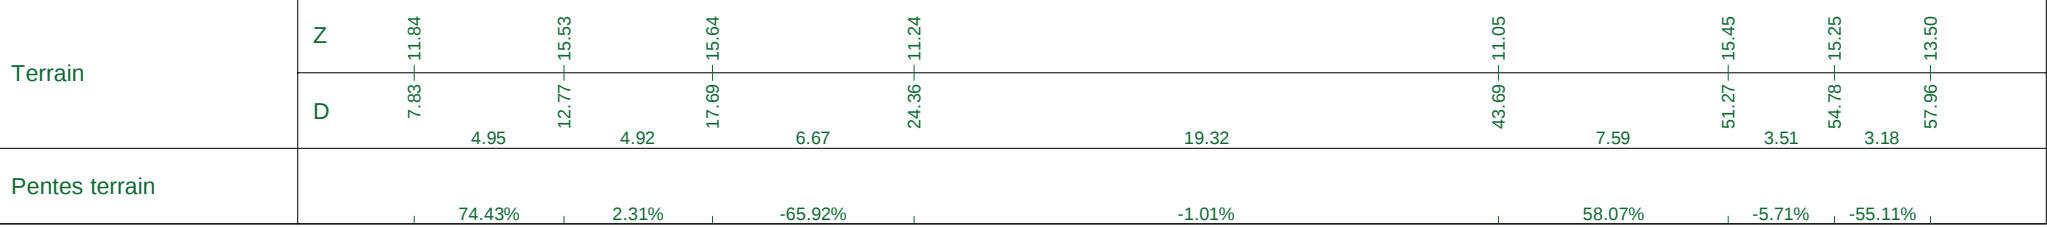

A	17/07/23	Première diffusion	G.N.	G.N.
INDICE	DATE	NATURE DE LA MODIFICATION	DESSIN	VISA

Fond de terrassement dessous d'argile
Pente talus
P=32.2%

Commune de PAITA
Province Sud
Nouvelle Calédonie
Site de GADJI
Création d'un bassin de stockage de
lixiviat

maître d'ouvrage



Mandataire



Plan EXE et Géomètre



1bis, Rue de Picardie
BP 32083
98 897 NOUMEA CEDEX
Tél : 470 270
@ : sider.pacific@sider.nc

Numéro de plan

1001-GADJI-LIXIF1-REC-A

Intitulé

Plan de récolement
Plan dessus argile


Phasage études


EXE

Indice n°

A

N° affaire	Dessiné	Vérifié	Nom du fichier	Echelle	Date
AF23-005	G.N.	G.N.		1/250	Juillet 2023

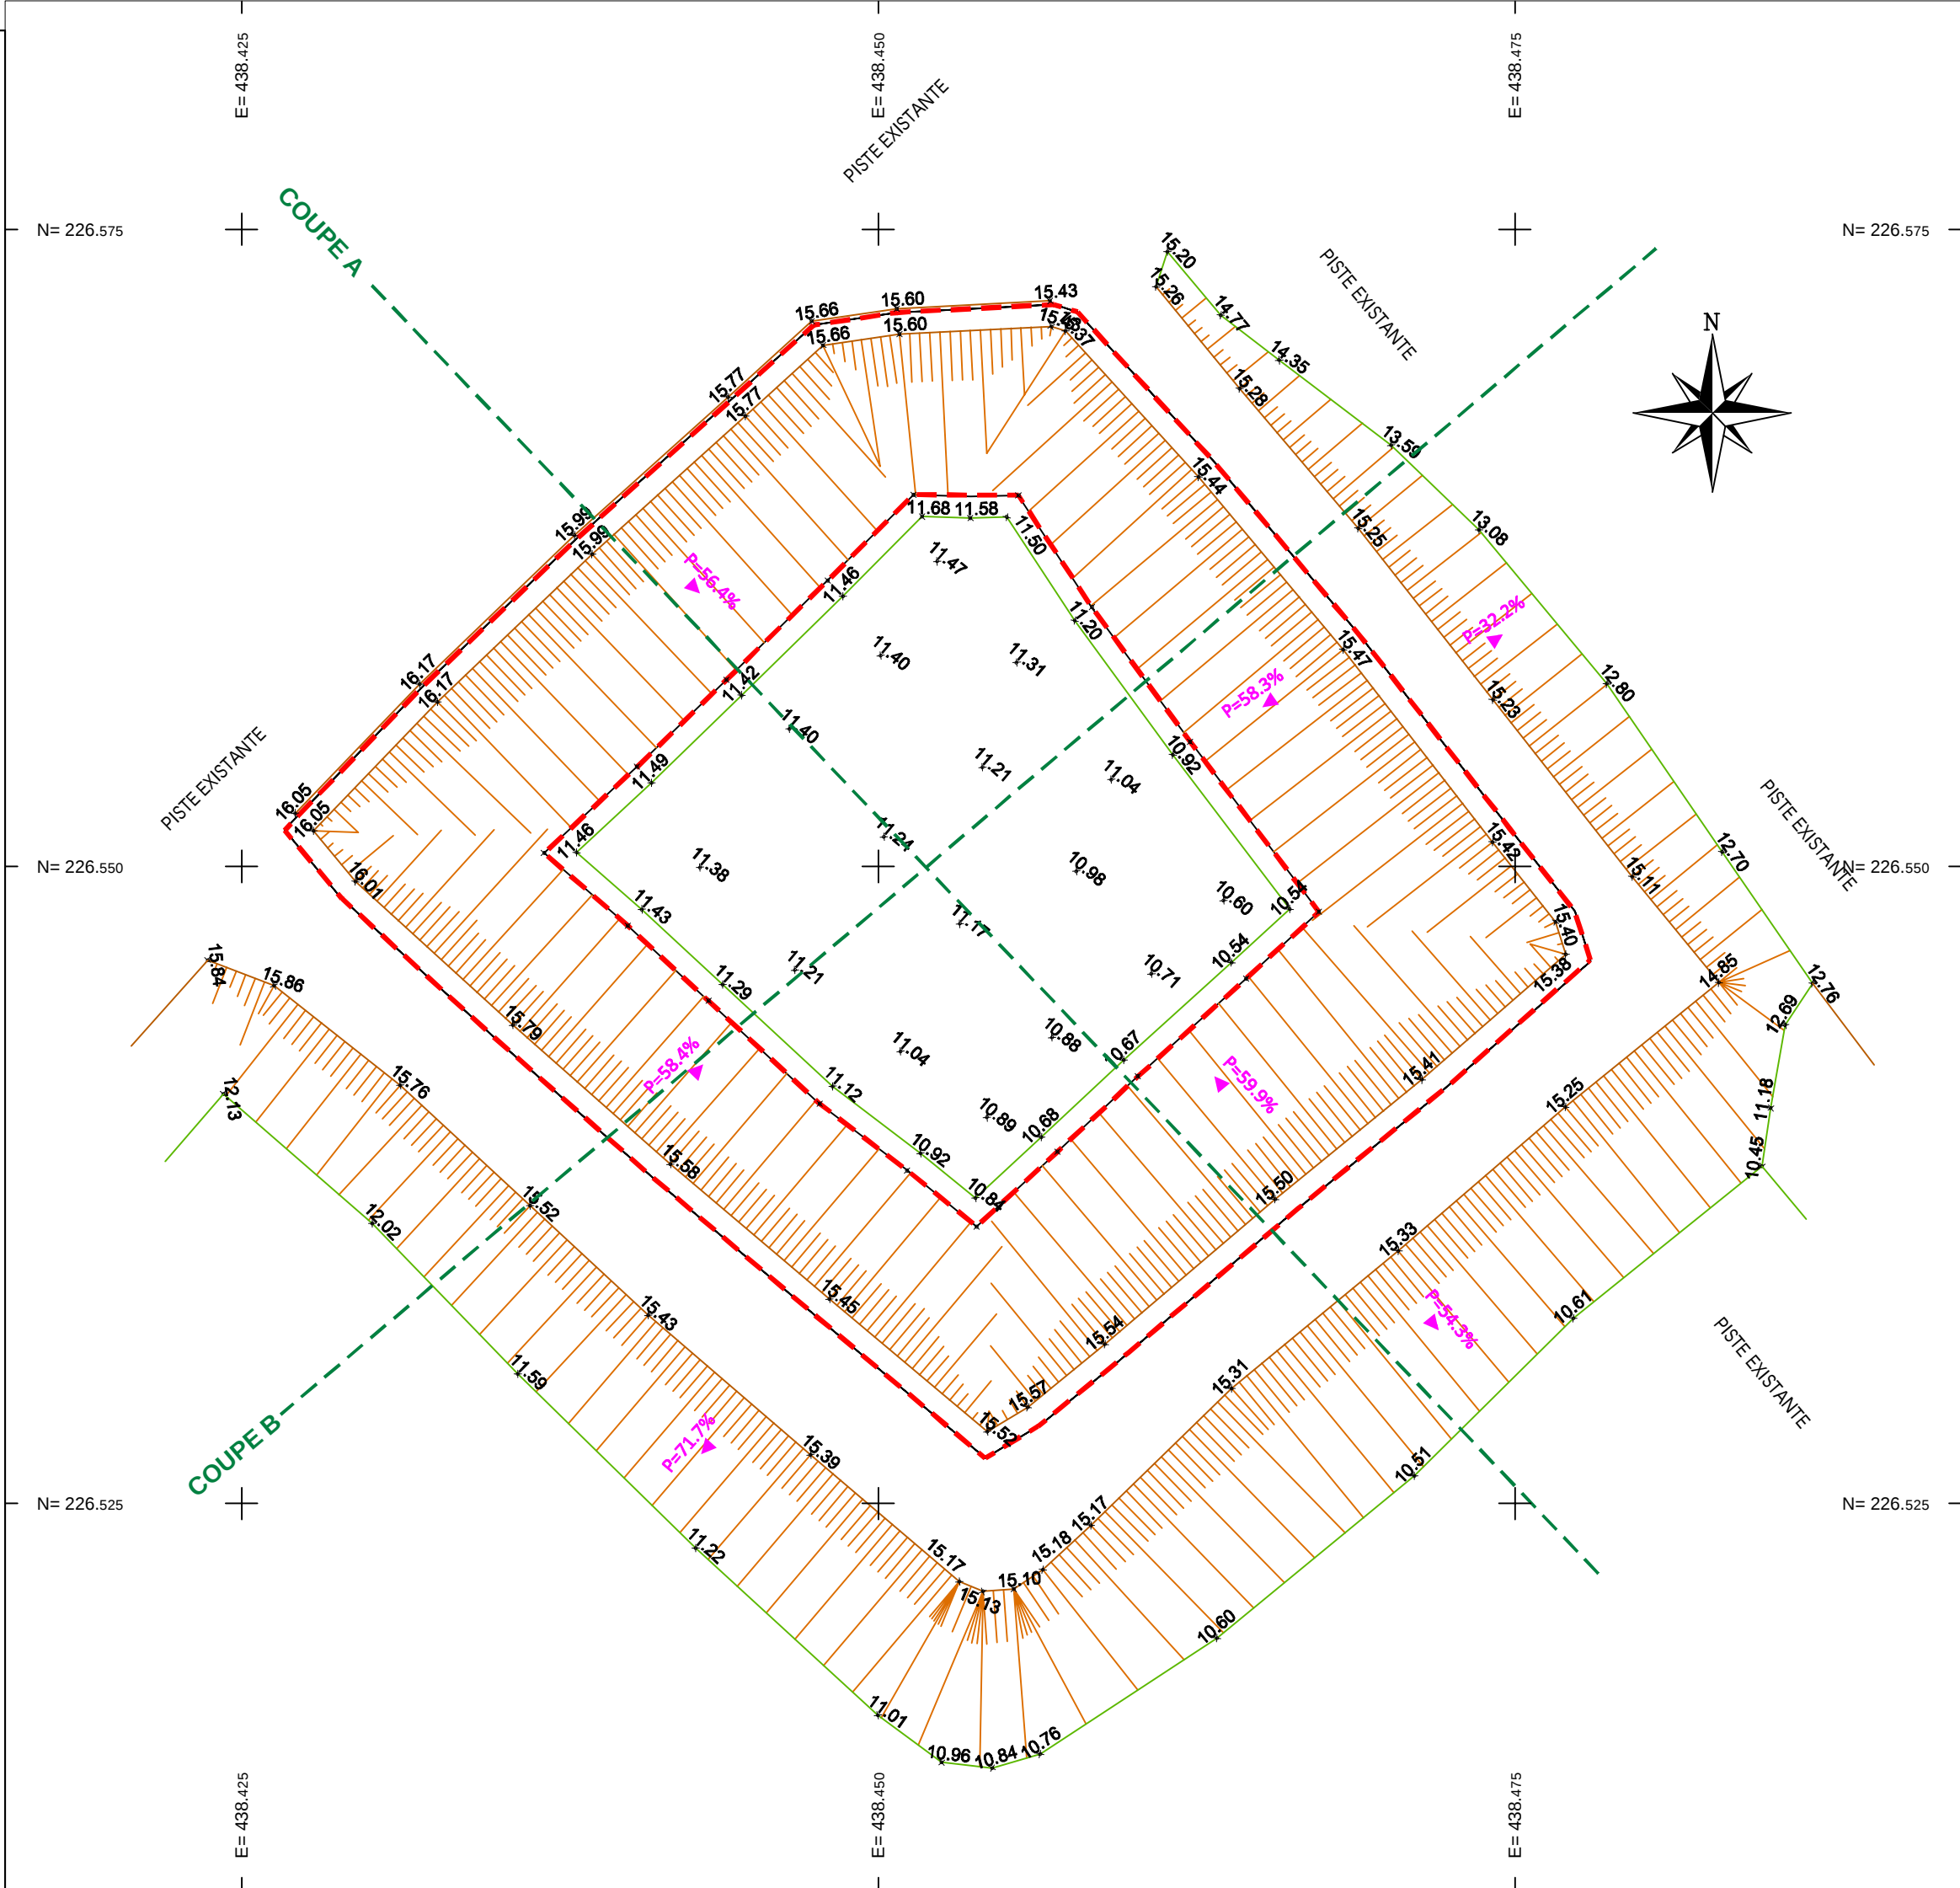

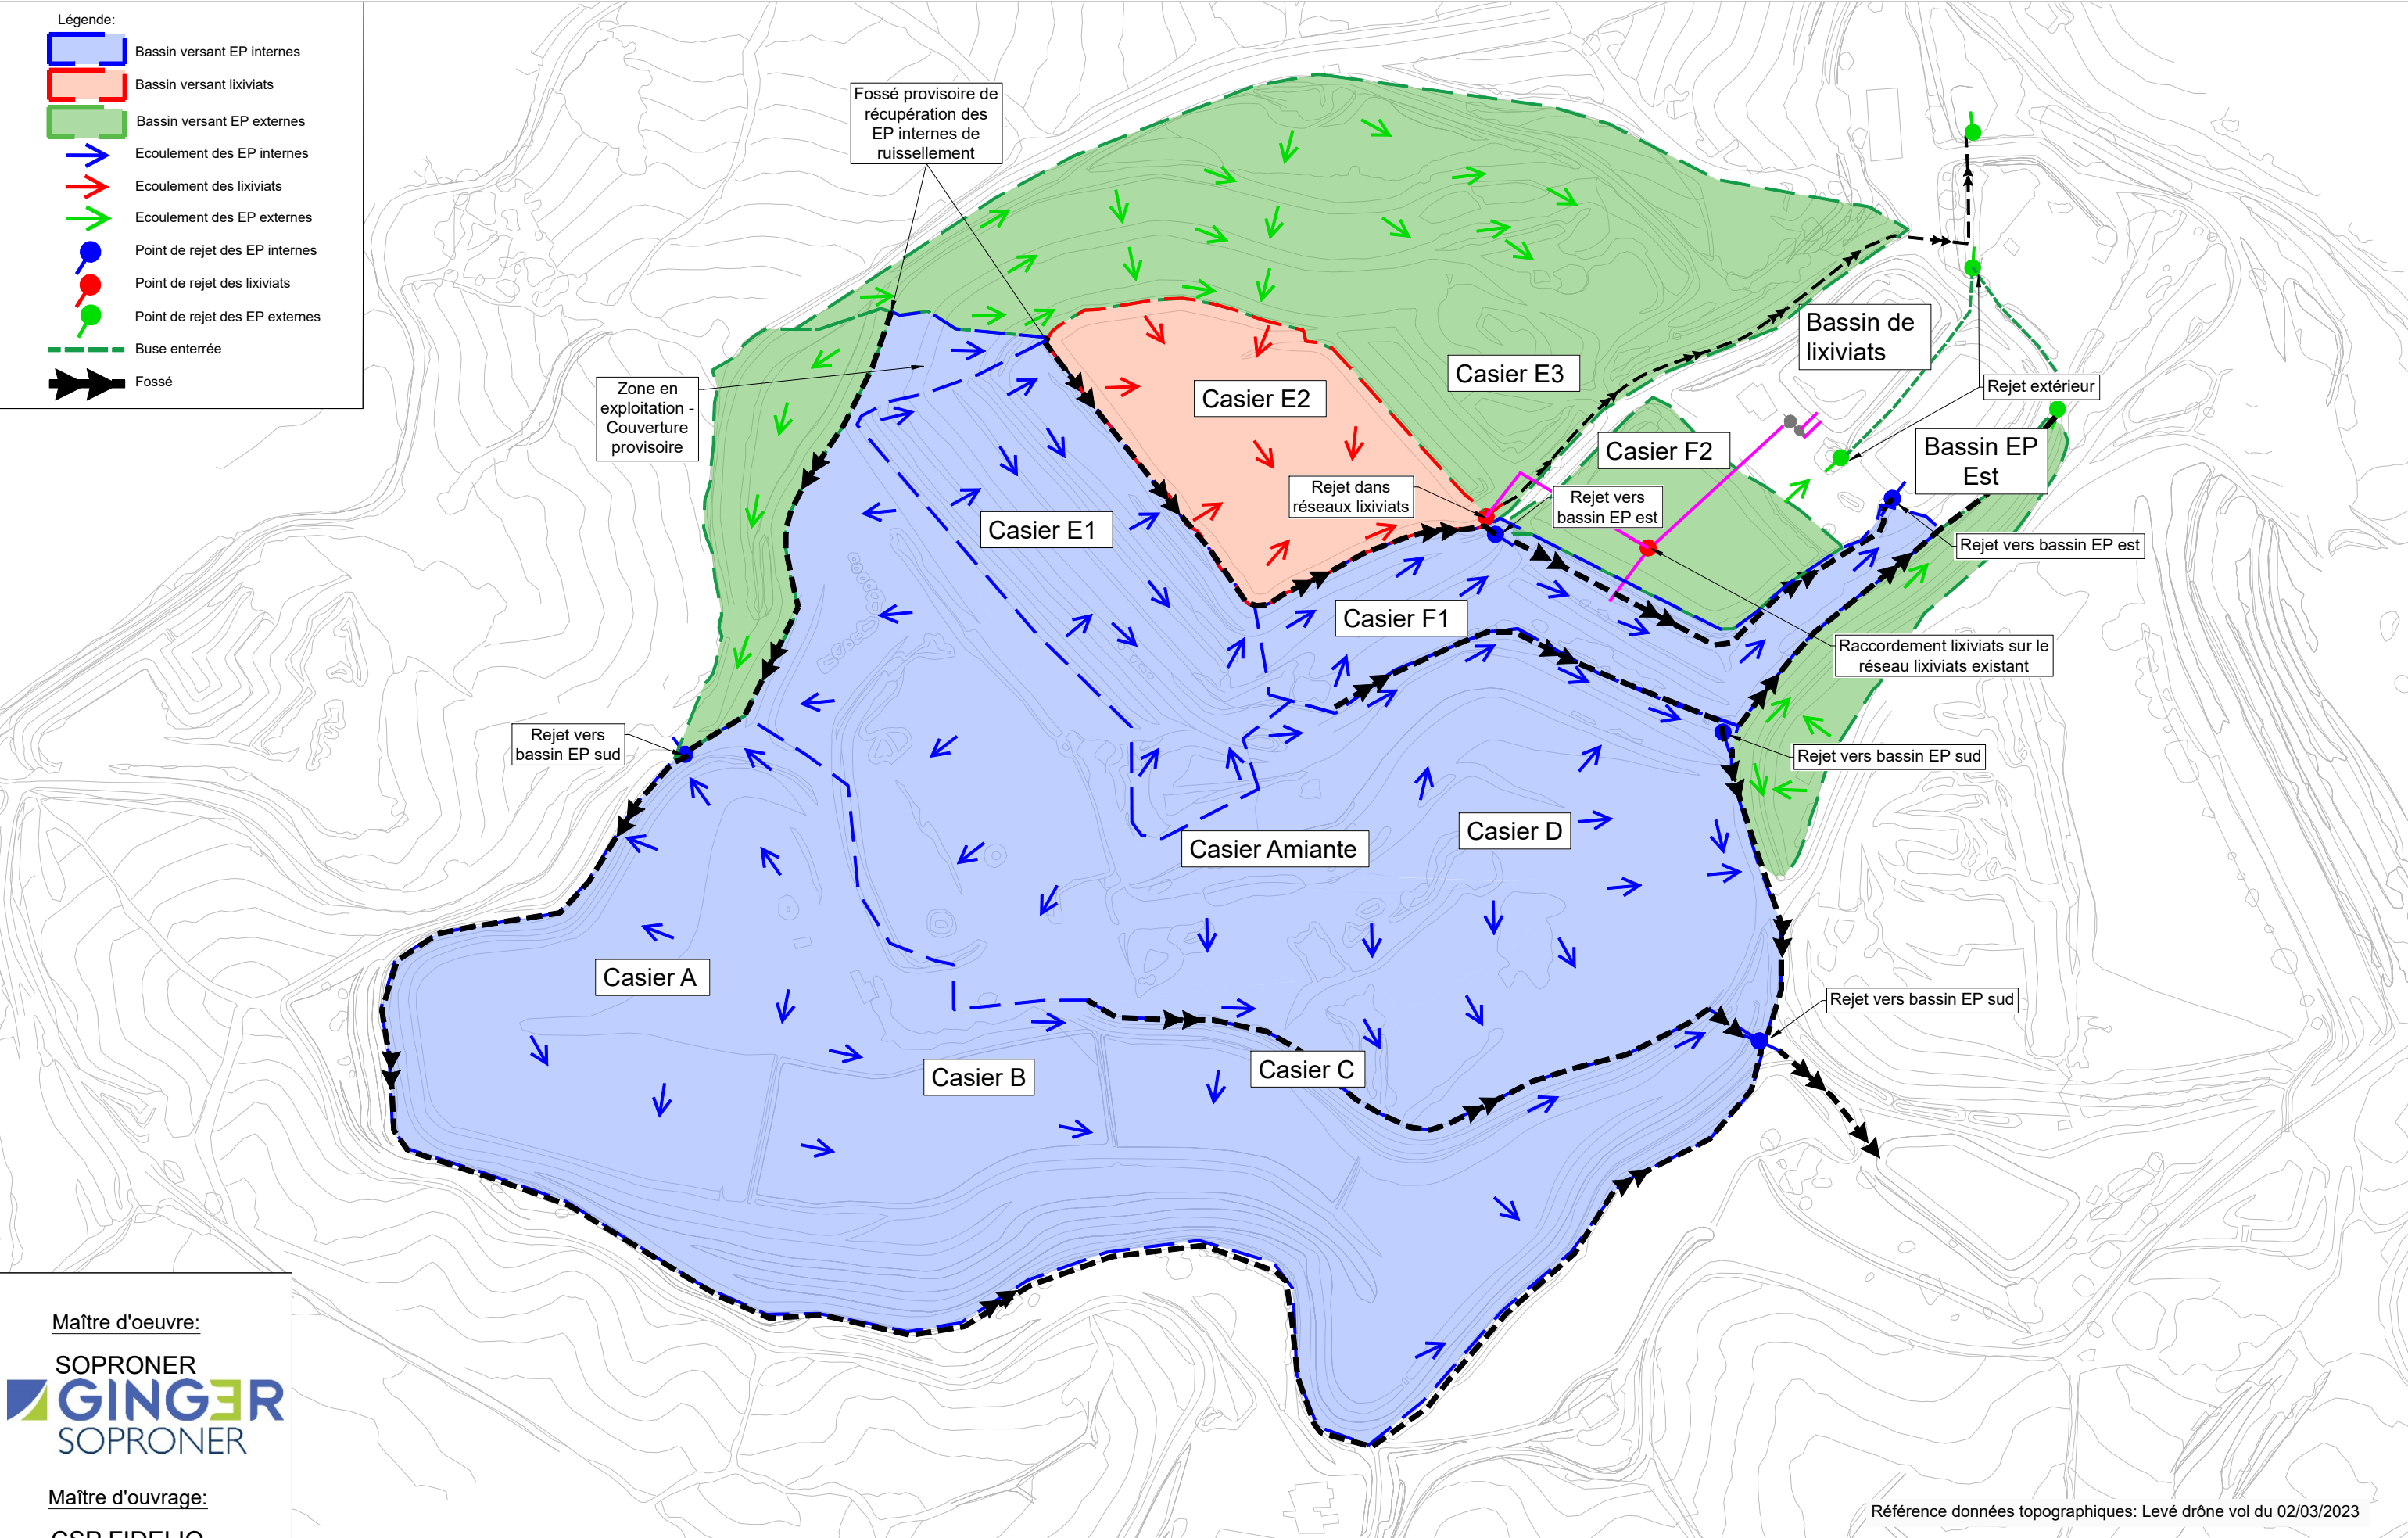


CSP MOE
Construction Casier E2

Plan de gestion des EP
et des lixiviats en phase 1

Echelle :
1/2500

Dessinateur : JM	Indice	Désignation / Modification	Date
Vérificateur : JV	00	Création	16/05/23
Affaire N° : 21028			
Fichier : Plan de gestion des eaux provisoire Casier E2.dwg			

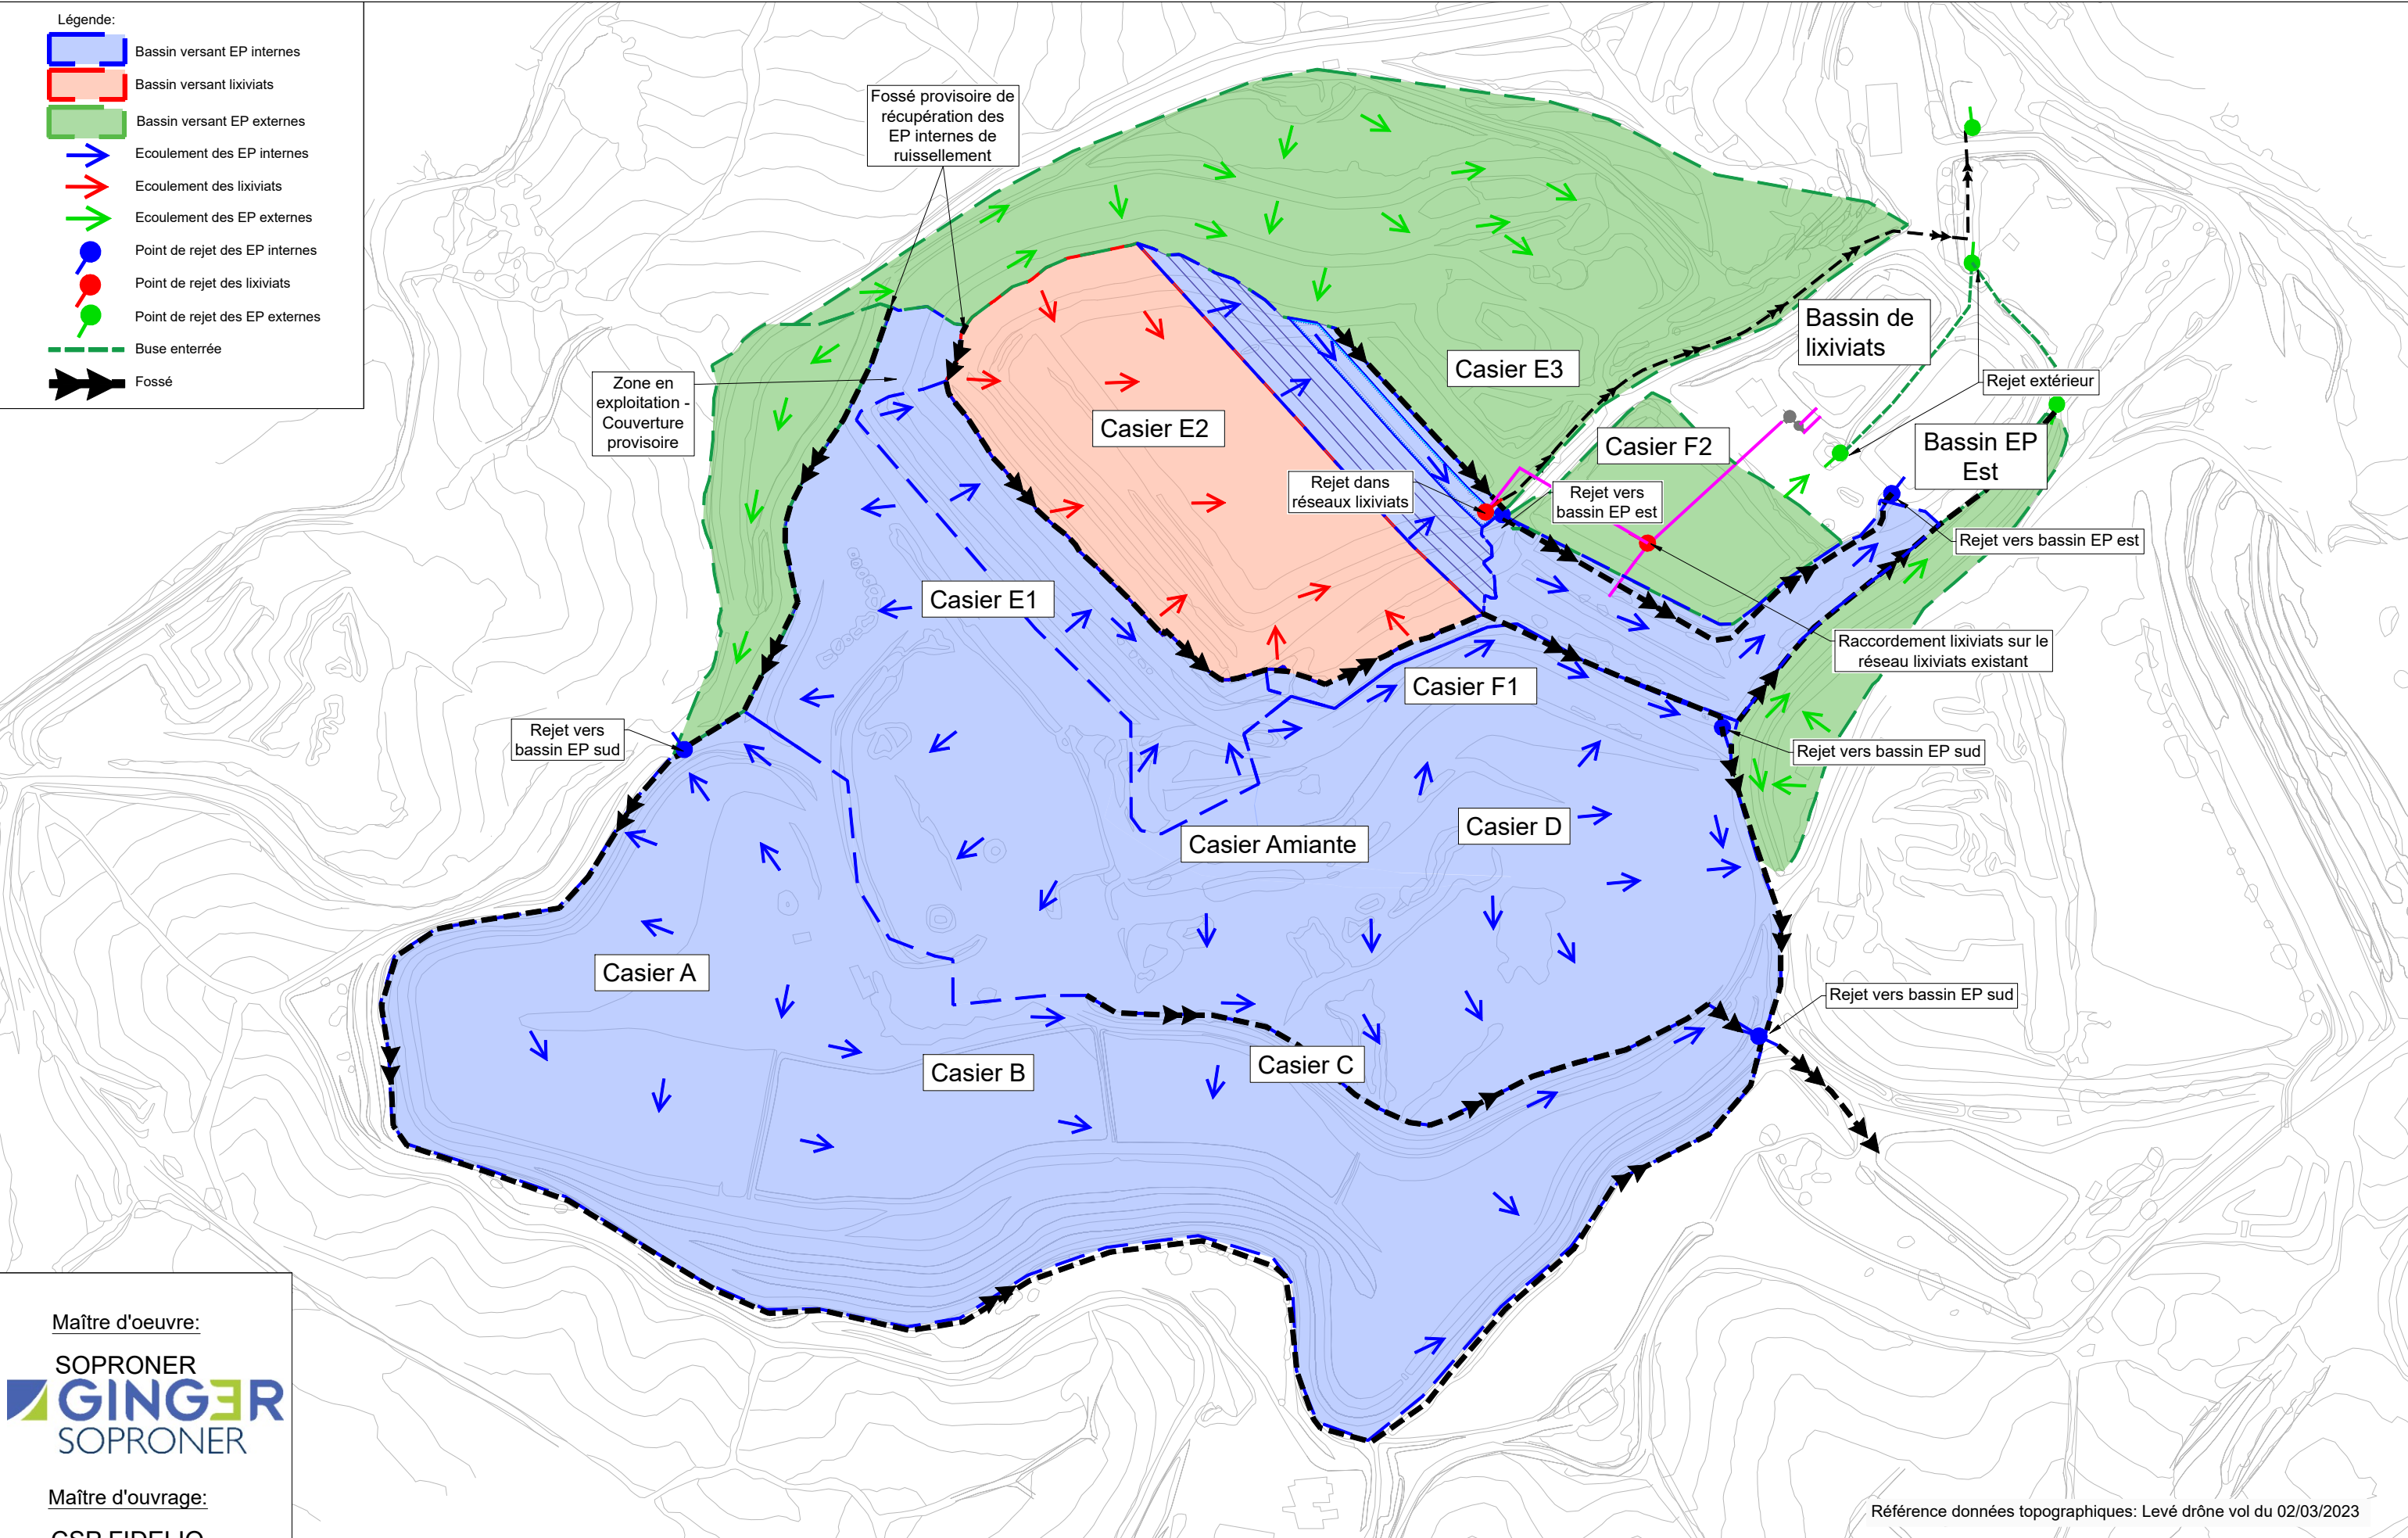

Maître d'oeuvre:

SOPRONER
GINGER
SOPRONER

Maître d'ouvrage:

CSP FIDELIO


CSP MOE
Construction Casier E2

Plan de gestion des EP
et des lixiviats en phase 2

Echelle :
1/2500

Référence données topographiques: Levé drone vol du 02/03/2023

Dessinateur : JM	Indice	Désignation / Modification	Date
Vérificateur : JV	00	Création	16/05/23
Affaire N° : 21028			
Fichier : Plan de gestion des eaux provisoire Casier E2.dwg			

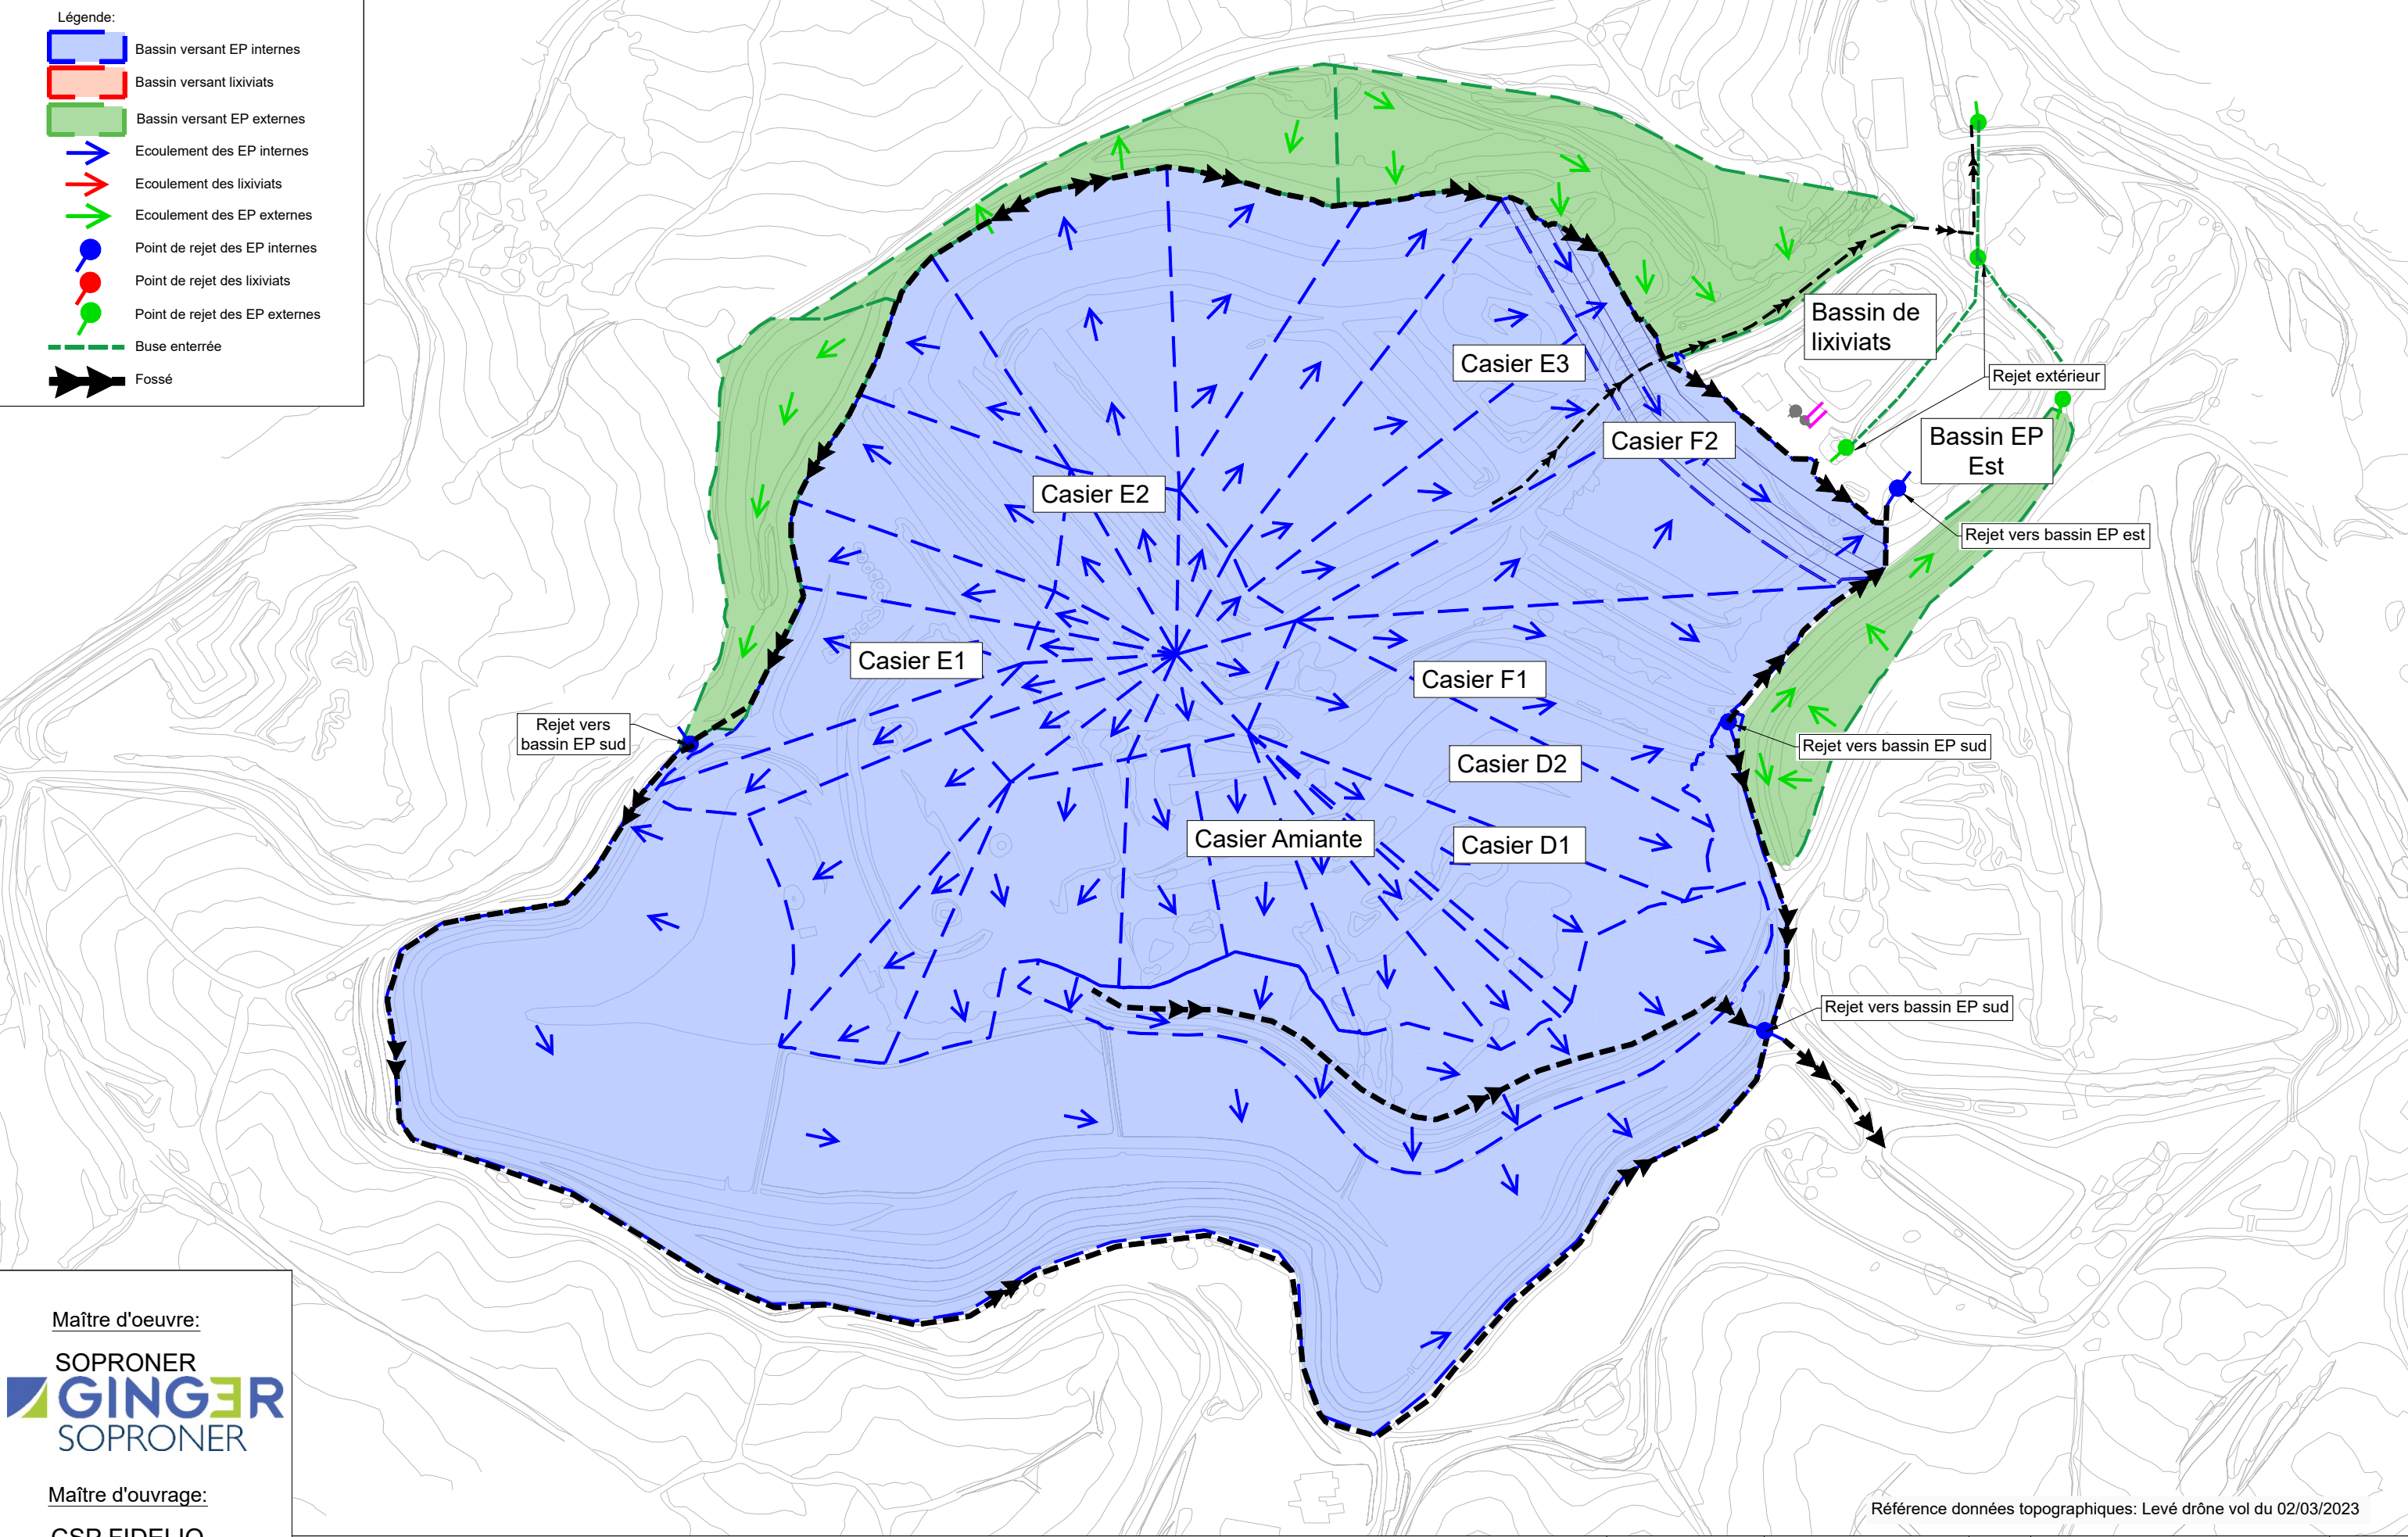

Maître d'oeuvre:



SOPRONER

Maître d'ouvrage:

CSP FIDELIO



CSP MOE Construction Casier E2	Plan de gestion des EP sur dôme final phase 4	Echelle : 1/2500	Dessinateur : JM	Indice	Désignation / Modification	Date
			Vérificateur : JV	00	Création	16/05/23
			Affaire N° : 21028 Fichier : Plan de gestion des eaux provisoire Casier E2.dwg			