



GOUVERNEMENT
NOUVELLE-CALÉDONIE
DIRECTION
DES INFRASTRUCTURES
DE LA TOPOGRAPHIE ET DES
TRANSPORTS TERRESTRES
Service Topographique/Bureau du Cadastre

Extrait de Plan Cadastral



450000



224000


450000

Commune : DUMBEA
Section : L'ERMITAGE
Lotissement : MORCELLEMENT LE LAC SC PROMOGESTION
Numéro de Lot : 9-10
Numéro d'Inventaire Cadastral : 450224-3290
Surface : 6 ha 18 a 69 ca

Echelle : 1 / 5000
Date d'édition : 21/11/2019



Ces informations sont issues d'un traitement automatique de la base de données du SIG CADASTRE et sont délivrées sous toutes réserves.

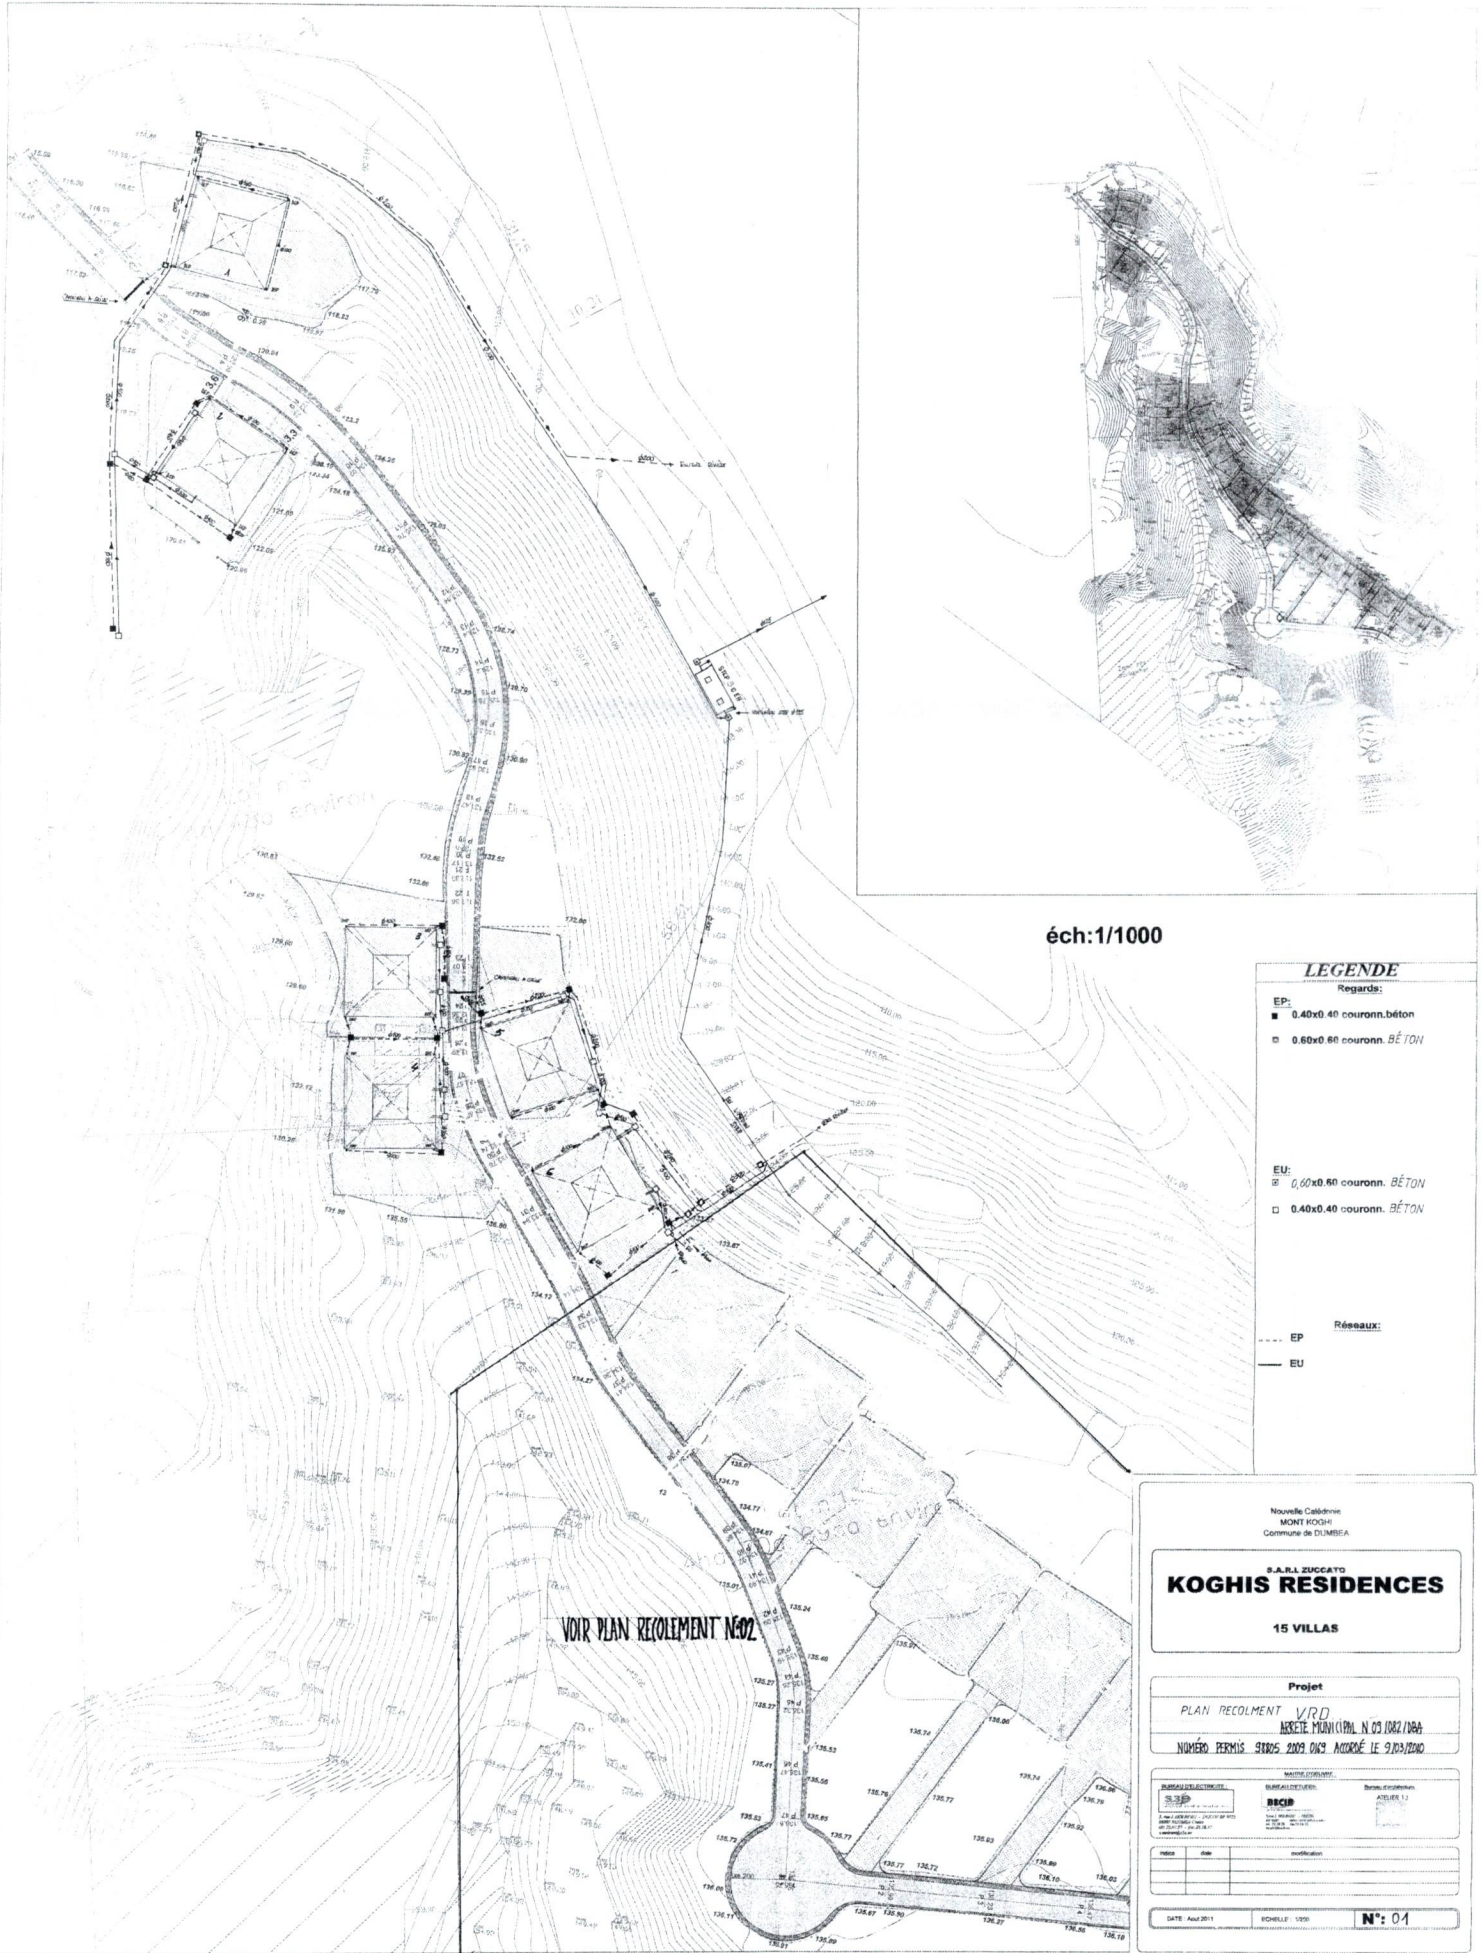

éch:1/1000

LEGENDE

Regards:

- EP:
■ 0.40x0.40 couronn. béton
- 0.60x0.60 couronn. BÉTON

- EU:
■ 0.60x0.60 couronn. BÉTON
- 0.40x0.40 couronn. BÉTON

Réseaux:

- EP
- EU

Nouvelle Calédonie
MONT KOGHIS

KOGHIS RESIDENCES

15 VILLAS

Projet


ORGANISME CONTRACTANT	BUREAU D'ETUDE	Bureau d'etude

DATE	Modif	modification

DATE: Août 2011 ECHELLE: 1/1000 N°: 01

