


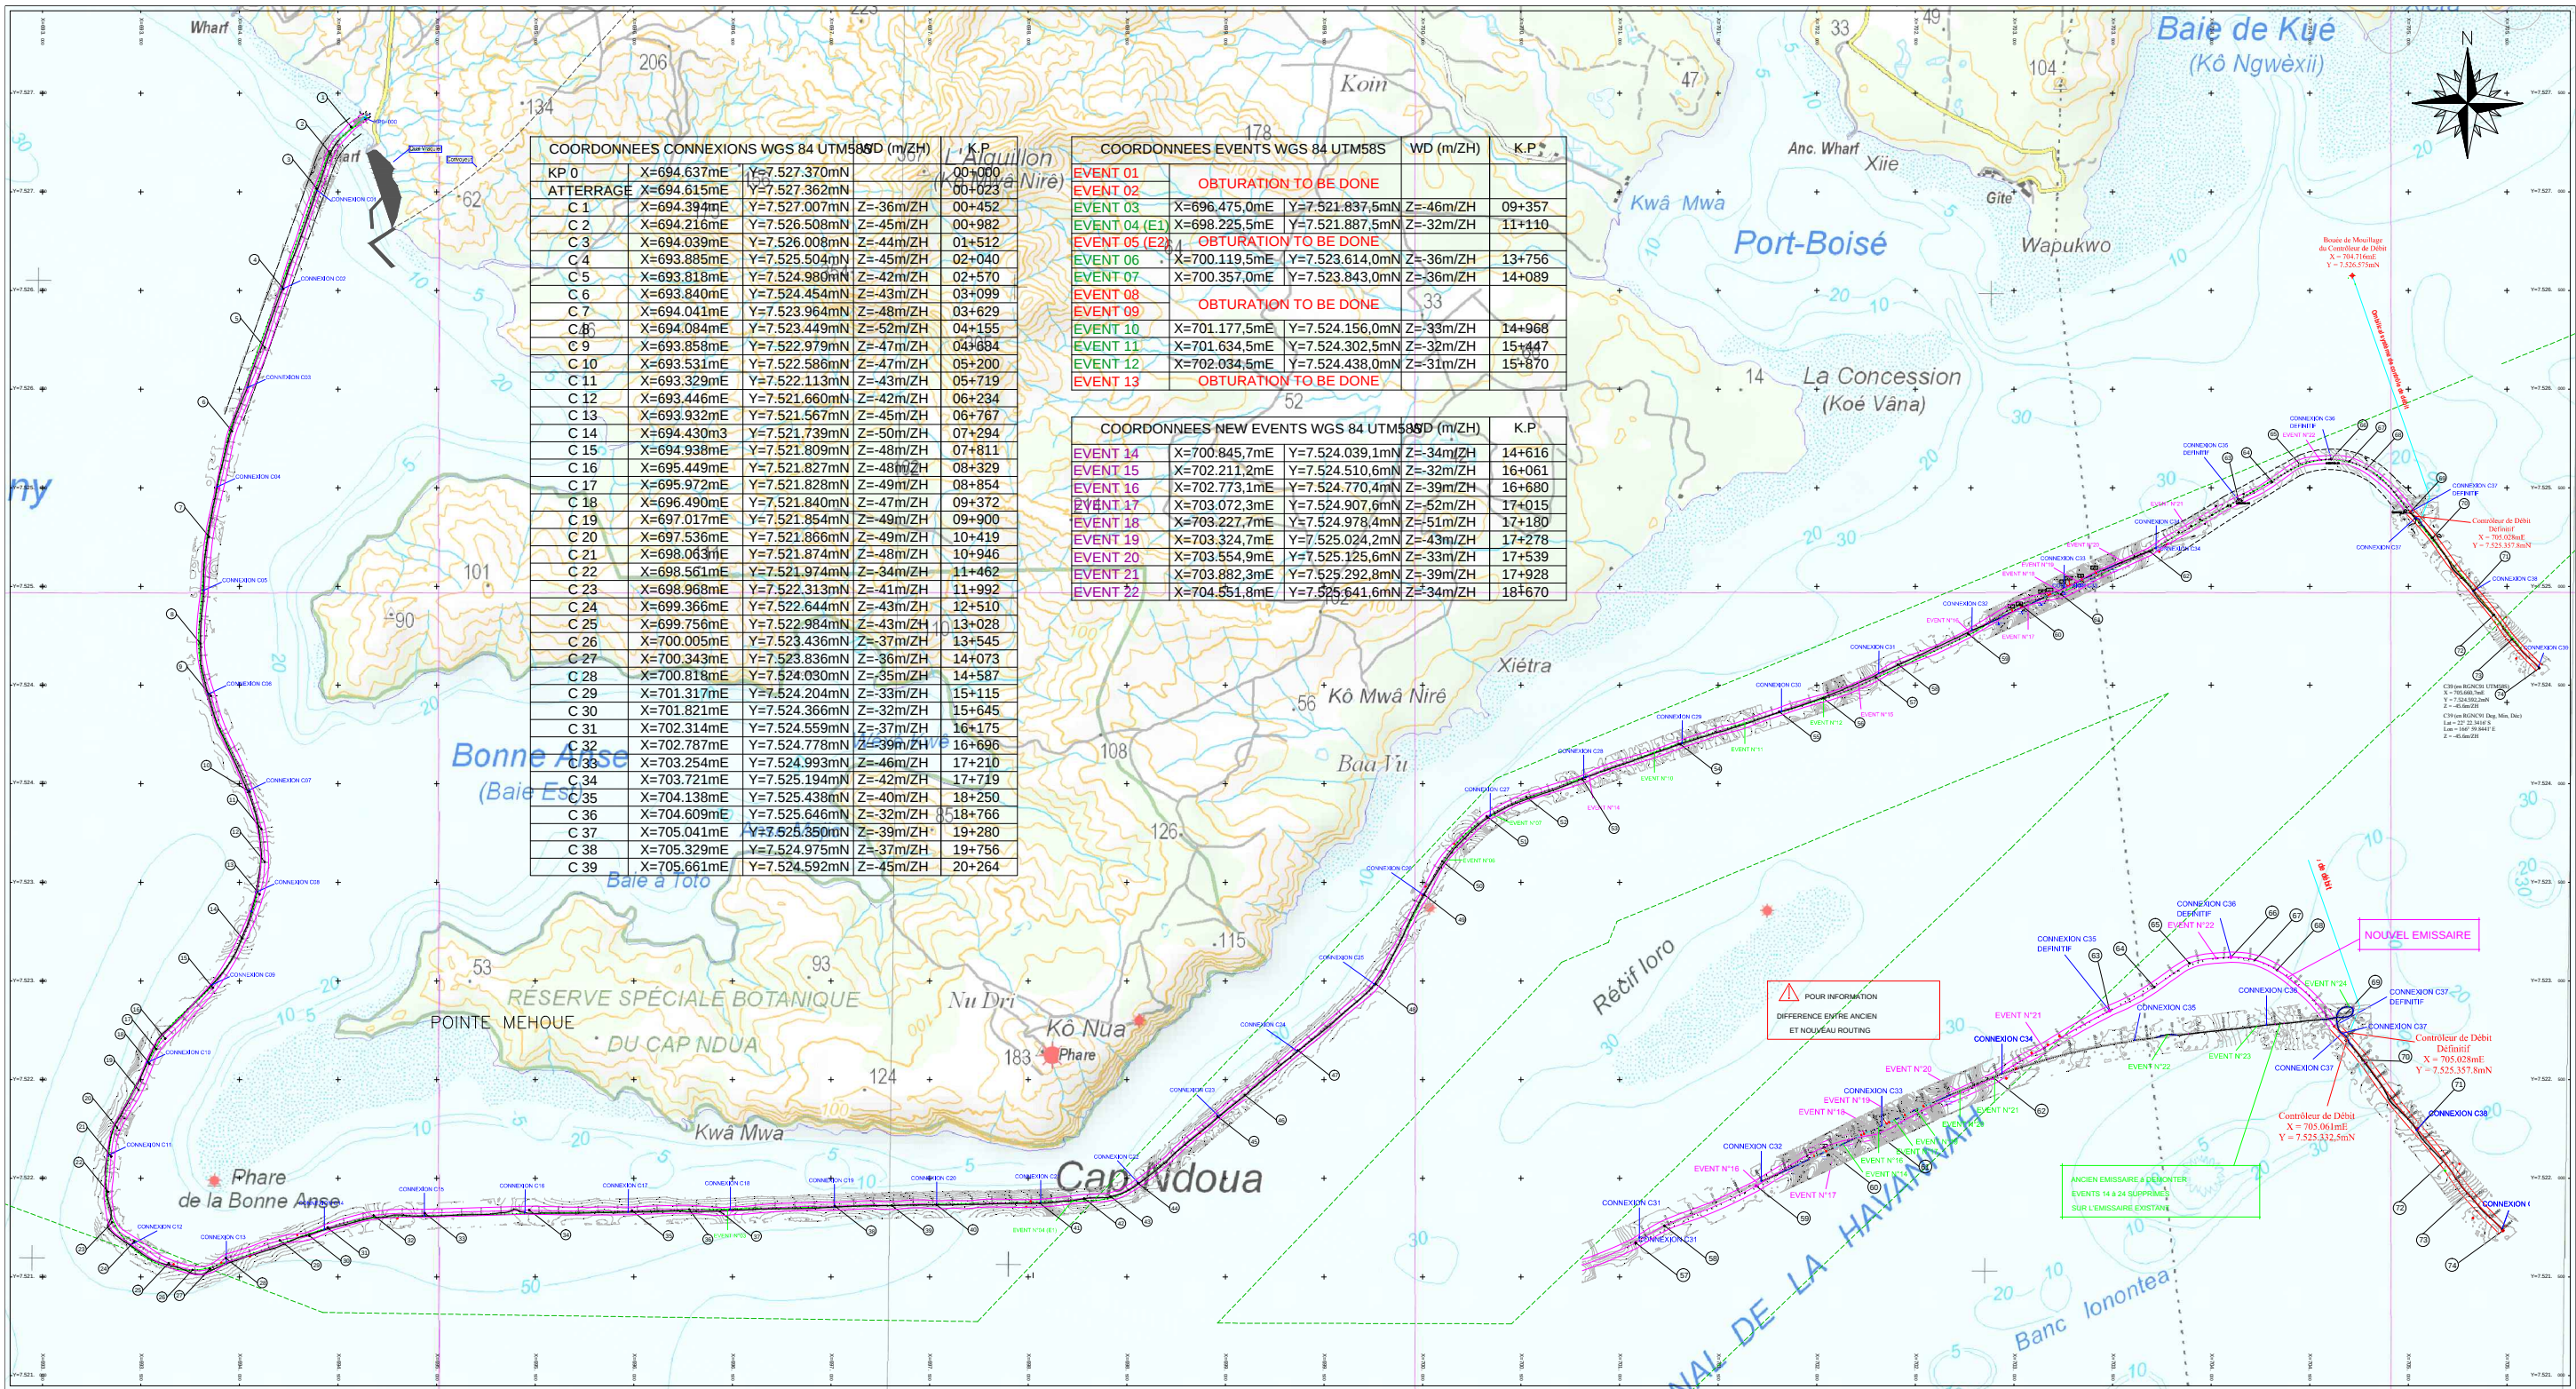

COORDONNEES CONNEXIONS WGS 84 UTM58SD (m/ZH)	K.P.
KP 0 X=694.637mE Y=7.527.370mN Z=-36m/ZH 00+000	00+000
ATERRAGE X=694.615mE Y=7.527.362mN Z=-36m/ZH 00+023	00+023
C 1 X=694.394mE Y=7.527.007mN Z=-36m/ZH 00+452	00+452
C 2 X=694.216mE Y=7.526.508mN Z=-45m/ZH 00+982	00+982
C 3 X=694.039mE Y=7.526.008mN Z=-44m/ZH 01+512	01+512
C 4 X=693.885mE Y=7.525.504mN Z=-45m/ZH 02+040	02+040
C 5 X=693.818mE Y=7.524.980mN Z=-42m/ZH 02+570	02+570
C 6 X=693.840mE Y=7.524.454mN Z=-43m/ZH 03+099	03+099
C 7 X=694.041mE Y=7.523.964mN Z=-48m/ZH 03+629	03+629
C 8 X=694.084mE Y=7.523.449mN Z=-52m/ZH 04+155	04+155
C 9 X=693.858mE Y=7.522.979mN Z=-47m/ZH 04+684	04+684
C 10 X=693.531mE Y=7.522.586mN Z=-47m/ZH 05+200	05+200
C 11 X=693.329mE Y=7.522.113mN Z=-43m/ZH 05+719	05+719
C 12 X=693.446mE Y=7.521.660mN Z=-42m/ZH 06+234	06+234
C 13 X=693.932mE Y=7.521.567mN Z=-45m/ZH 06+767	06+767
C 14 X=694.430mE Y=7.521.739mN Z=-50m/ZH 07+294	07+294
C 15 X=694.938mE Y=7.521.809mN Z=-48m/ZH 07+811	07+811
C 16 X=695.449mE Y=7.521.827mN Z=-48m/ZH 08+329	08+329
C 17 X=695.972mE Y=7.521.828mN Z=-49m/ZH 08+854	08+854
C 18 X=696.490mE Y=7.521.840mN Z=-47m/ZH 09+372	09+372
C 19 X=697.017mE Y=7.521.854mN Z=-49m/ZH 09+900	09+900
C 20 X=697.536mE Y=7.521.866mN Z=-49m/ZH 10+419	10+419
C 21 X=698.063mE Y=7.521.874mN Z=-48m/ZH 10+946	10+946
C 22 X=698.561mE Y=7.521.974mN Z=-34m/ZH 11+462	11+462
C 23 X=698.968mE Y=7.522.313mN Z=-41m/ZH 11+992	11+992
C 24 X=699.366mE Y=7.522.644mN Z=-43m/ZH 12+510	12+510
C 25 X=699.756mE Y=7.522.984mN Z=-43m/ZH 13+028	13+028
C 26 X=700.005mE Y=7.523.436mN Z=-37m/ZH 13+545	13+545
C 27 X=700.343mE Y=7.523.836mN Z=-36m/ZH 14+073	14+073
C 28 X=700.818mE Y=7.524.030mN Z=-35m/ZH 14+587	14+587
C 29 X=701.317mE Y=7.524.204mN Z=-33m/ZH 15+115	15+115
C 30 X=701.821mE Y=7.524.366mN Z=-32m/ZH 15+645	15+645
C 31 X=702.314mE Y=7.524.559mN Z=-37m/ZH 16+175	16+175
C 32 X=702.787mE Y=7.524.778mN Z=-39m/ZH 16+696	16+696
C 33 X=703.254mE Y=7.524.993mN Z=-46m/ZH 17+210	17+210
C 34 X=703.721mE Y=7.525.194mN Z=-42m/ZH 17+719	17+719
C 35 X=704.138mE Y=7.525.438mN Z=-40m/ZH 18+250	18+250
C 36 X=704.609mE Y=7.525.646mN Z=-32m/ZH 18+766	18+766
C 37 X=705.041mE Y=7.525.850mN Z=-39m/ZH 19+280	19+280
C 38 X=705.329mE Y=7.524.975mN Z=-37m/ZH 19+756	19+756
C 39 X=705.661mE Y=7.524.592mN Z=-45m/ZH 20+264	20+264

COORDONNEES EVENTS WGS 84 UTM58S	WD (m/ZH)	K.P.
EVENT 01	OBTURATION TO BE DONE	
EVENT 02	OBTURATION TO BE DONE	
EVENT 03	X=696.475,0mE Y=7.521.837,5mN Z=-46m/ZH	09+357
EVENT 04 (E1)	X=698.225,5mE Y=7.521.887,5mN Z=-32m/ZH	11+110
EVENT 05 (E2)	OBTURATION TO BE DONE	
EVENT 06	X=700.119,5mE Y=7.523.614,0mN Z=-36m/ZH	13+756
EVENT 07	X=700.357,0mE Y=7.523.843,0mN Z=-36m/ZH	14+089
EVENT 08	OBTURATION TO BE DONE	
EVENT 09	OBTURATION TO BE DONE	
EVENT 10	X=701.177,5mE Y=7.524.156,0mN Z=-33m/ZH	14+968
EVENT 11	X=701.634,5mE Y=7.524.302,5mN Z=-32m/ZH	15+447
EVENT 12	X=702.034,5mE Y=7.524.438,0mN Z=-31m/ZH	15+870
EVENT 13	OBTURATION TO BE DONE	

COORDONNEES NEW EVENTS WGS 84 UTM58SD (m/ZH)				K.P.
EVENT 14	X=700.845,7mE	Y=7.524.039,1mN	Z=-34m/ZH	14+616
EVENT 15	X=702.211,2mE	Y=7.524.510,6mN	Z=-32m/ZH	16+061
EVENT 16	X=702.773,1mE	Y=7.524.770,4mN	Z=-39m/ZH	16+680
EVENT 17	X=703.072,3mE	Y=7.524.907,6mN	Z=-52m/ZH	17+015
EVENT 18	X=703.227,7mE	Y=7.524.978,4mN	Z=-51m/ZH	17+180
EVENT 19	X=703.324,7mE	Y=7.525.024,2mN	Z=-43m/ZH	17+278
EVENT 20	X=703.554,9mE	Y=7.525.125,6mN	Z=-33m/ZH	17+539
EVENT 21	X=703.882,3mE	Y=7.525.292,8mN	Z=-39m/ZH	17+928
EVENT 22	X=704.551,8mE	Y=7.525.641,6mN	Z=-34m/ZH	18+670


PARAMETRES GEODESIQUES :

Désignation : RGN91-93
Système géodésique de référence : ITRF90
Ellipsoïde associée : IAG GRS80
Demi-grand axe : a = 6 378 137,00 m
Applattissement : 1/f = 298.25722210088
Méridien origine : Greenwich
Points de références : Station DORIS Nouméa (Nouvelle) et 5 points SWP NC
Projection associée : Transverse Mercator UTM, fuseau 58

NOTA :

Sondes bathymétriques exprimées en mètres par rapport au zéro hydrographique
Levé Multifaisceaux réalisé fin Novembre 2013

PROFIL EN LONG - NOUVEAU TRACE :

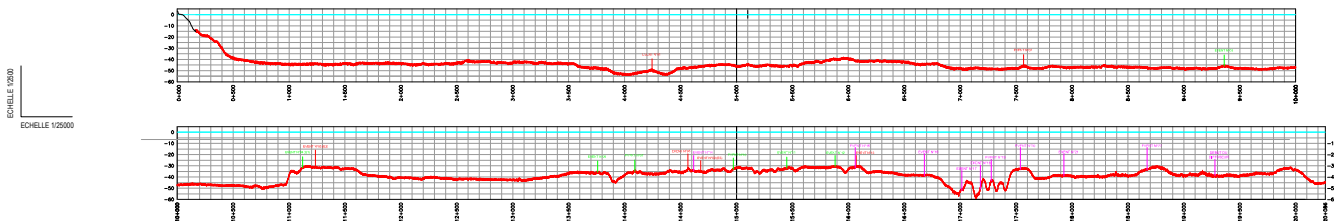

APPROBATION POUR LA CONSTRUCTION
APPROVAL FOR CONSTRUCTION

☐ AUCUNE CORRECTION PROCEDER A LA CONSTRUCTION
NO CORRECTION PROCEED TO CONSTRUCTION
☐ DESSIN A REVISER ET RE-SUBMISSIONNER
REVISE DRAWING AND RE-SUBMIT

SIGNED BY : _____ DATE : _____
RAMP UP ENGINEERING TEAM

LES POINTS DE 1 à 74
SONT LES POINTS DE LA
ZONE D'OCCUPATION AVEC
UNE LIMITE DE 20 METRES
DE PART ET D'AUTRE DE
CES POINTS

- TRACE MULTIFAISCEAUX
- TRACE EMISSAIRE INITIAL (AS-BUILT CONSTRUCTION)
- TRACE DIFFUSEUR (AS-BUILT CONSTRUCTION)
- STABILISATEURS
- ANNEAUX BETON (EN CONTACT AVEC LE SOL)
- ANNEAUX BETON (EN SUSPENSION)

S2	09/01/15	MISE A JOUR POSITION DES NOUVEAUX EVENTS	FL	DT
S1	07/01/15	INCORPORATION DE LA ZONE D'OCCUPATION	FL	DT
REV	DATE	DESCRIPTION	BY	CHECK

VALE NOUVELLE-CALÉDONIE SAS DISPOSE DE DROITS DE PROPRIÉTÉ ATTACHÉS AU PRÉSENT PLAN. LE DOCUMENT EST PRÊTÉ SANS AUTRE CONTREPARTIE DE LA PART DE L'EMPRUNTEUR. L'ASSURANCE QUI NE SERA PAS REPRODUITE, COPIÉE, PRÊTÉE OU ÉLIMINÉ DIRECTEMENT OU INDIRECTEMENT NI UTILISÉE POUR D'AUTRES RAISONS QUE CELLES POUR LESQUELS IL EST FOURNI. S'IL Y A DES ÉLÉMENTS À REMPLIR, À REMPLIR DE L'AUTORISATION EXPRESSE DE VALE NOUVELLE-CALÉDONIE SAS. LA MISE À DISPOSITION DU PRÉSENT PLAN NE CONFERME AUCUNE CESSURE DE DROITS DE PROPRIÉTÉ, TOTALE OU PARTIELLE. CERTAINS ÉLÉMENTS FIGURANT SUR LE PLAN SONT SUSCEPTIBLES D'ÊTRE BREVETÉS OU DE MARQUE DÉPOSÉE.

VALE NOUVELLE-CALÉDONIE SAS HAS INTELLECTUAL PROPERTY RIGHTS ATTACHED TO THIS DRAWING. THE DOCUMENT IS LOANED ON THE UNDERSTANDING THAT THE BORROWER SHALL ADHERE NOT TO REPRODUCE, COPY, LEND OR DISPOSE OF, DIRECTLY OR INDIRECTLY, THE DOCUMENT OR USE FOR ANY OTHER PURPOSES OTHER THAN THAT FOR WHICH IT IS SPECIFICALLY INTENDED. SUBJECT TO VALE NOUVELLE-CALÉDONIE SAS'S FURTHER AGREEMENT, NO INTELLECTUAL PROPERTY RIGHTS ARE ATTACHED TO THE DOCUMENT. CERTAIN ELEMENTS SHOWN ON THE DOCUMENT MAY BE PATENTED OR REGISTERED TRADE MARKS.

TITLE	VALE NC - EMISSAIRE MARIN
DETAILS	P2673 PLAN GENERAL PARTIE OFF-SHORE
SCALE	1/12500
COMPUTER FILE	464-DRAW-100.DWG
DRAWING NUMBER	VNC-285-8310-01-0001
FOLIO	AO 1
REV	S2