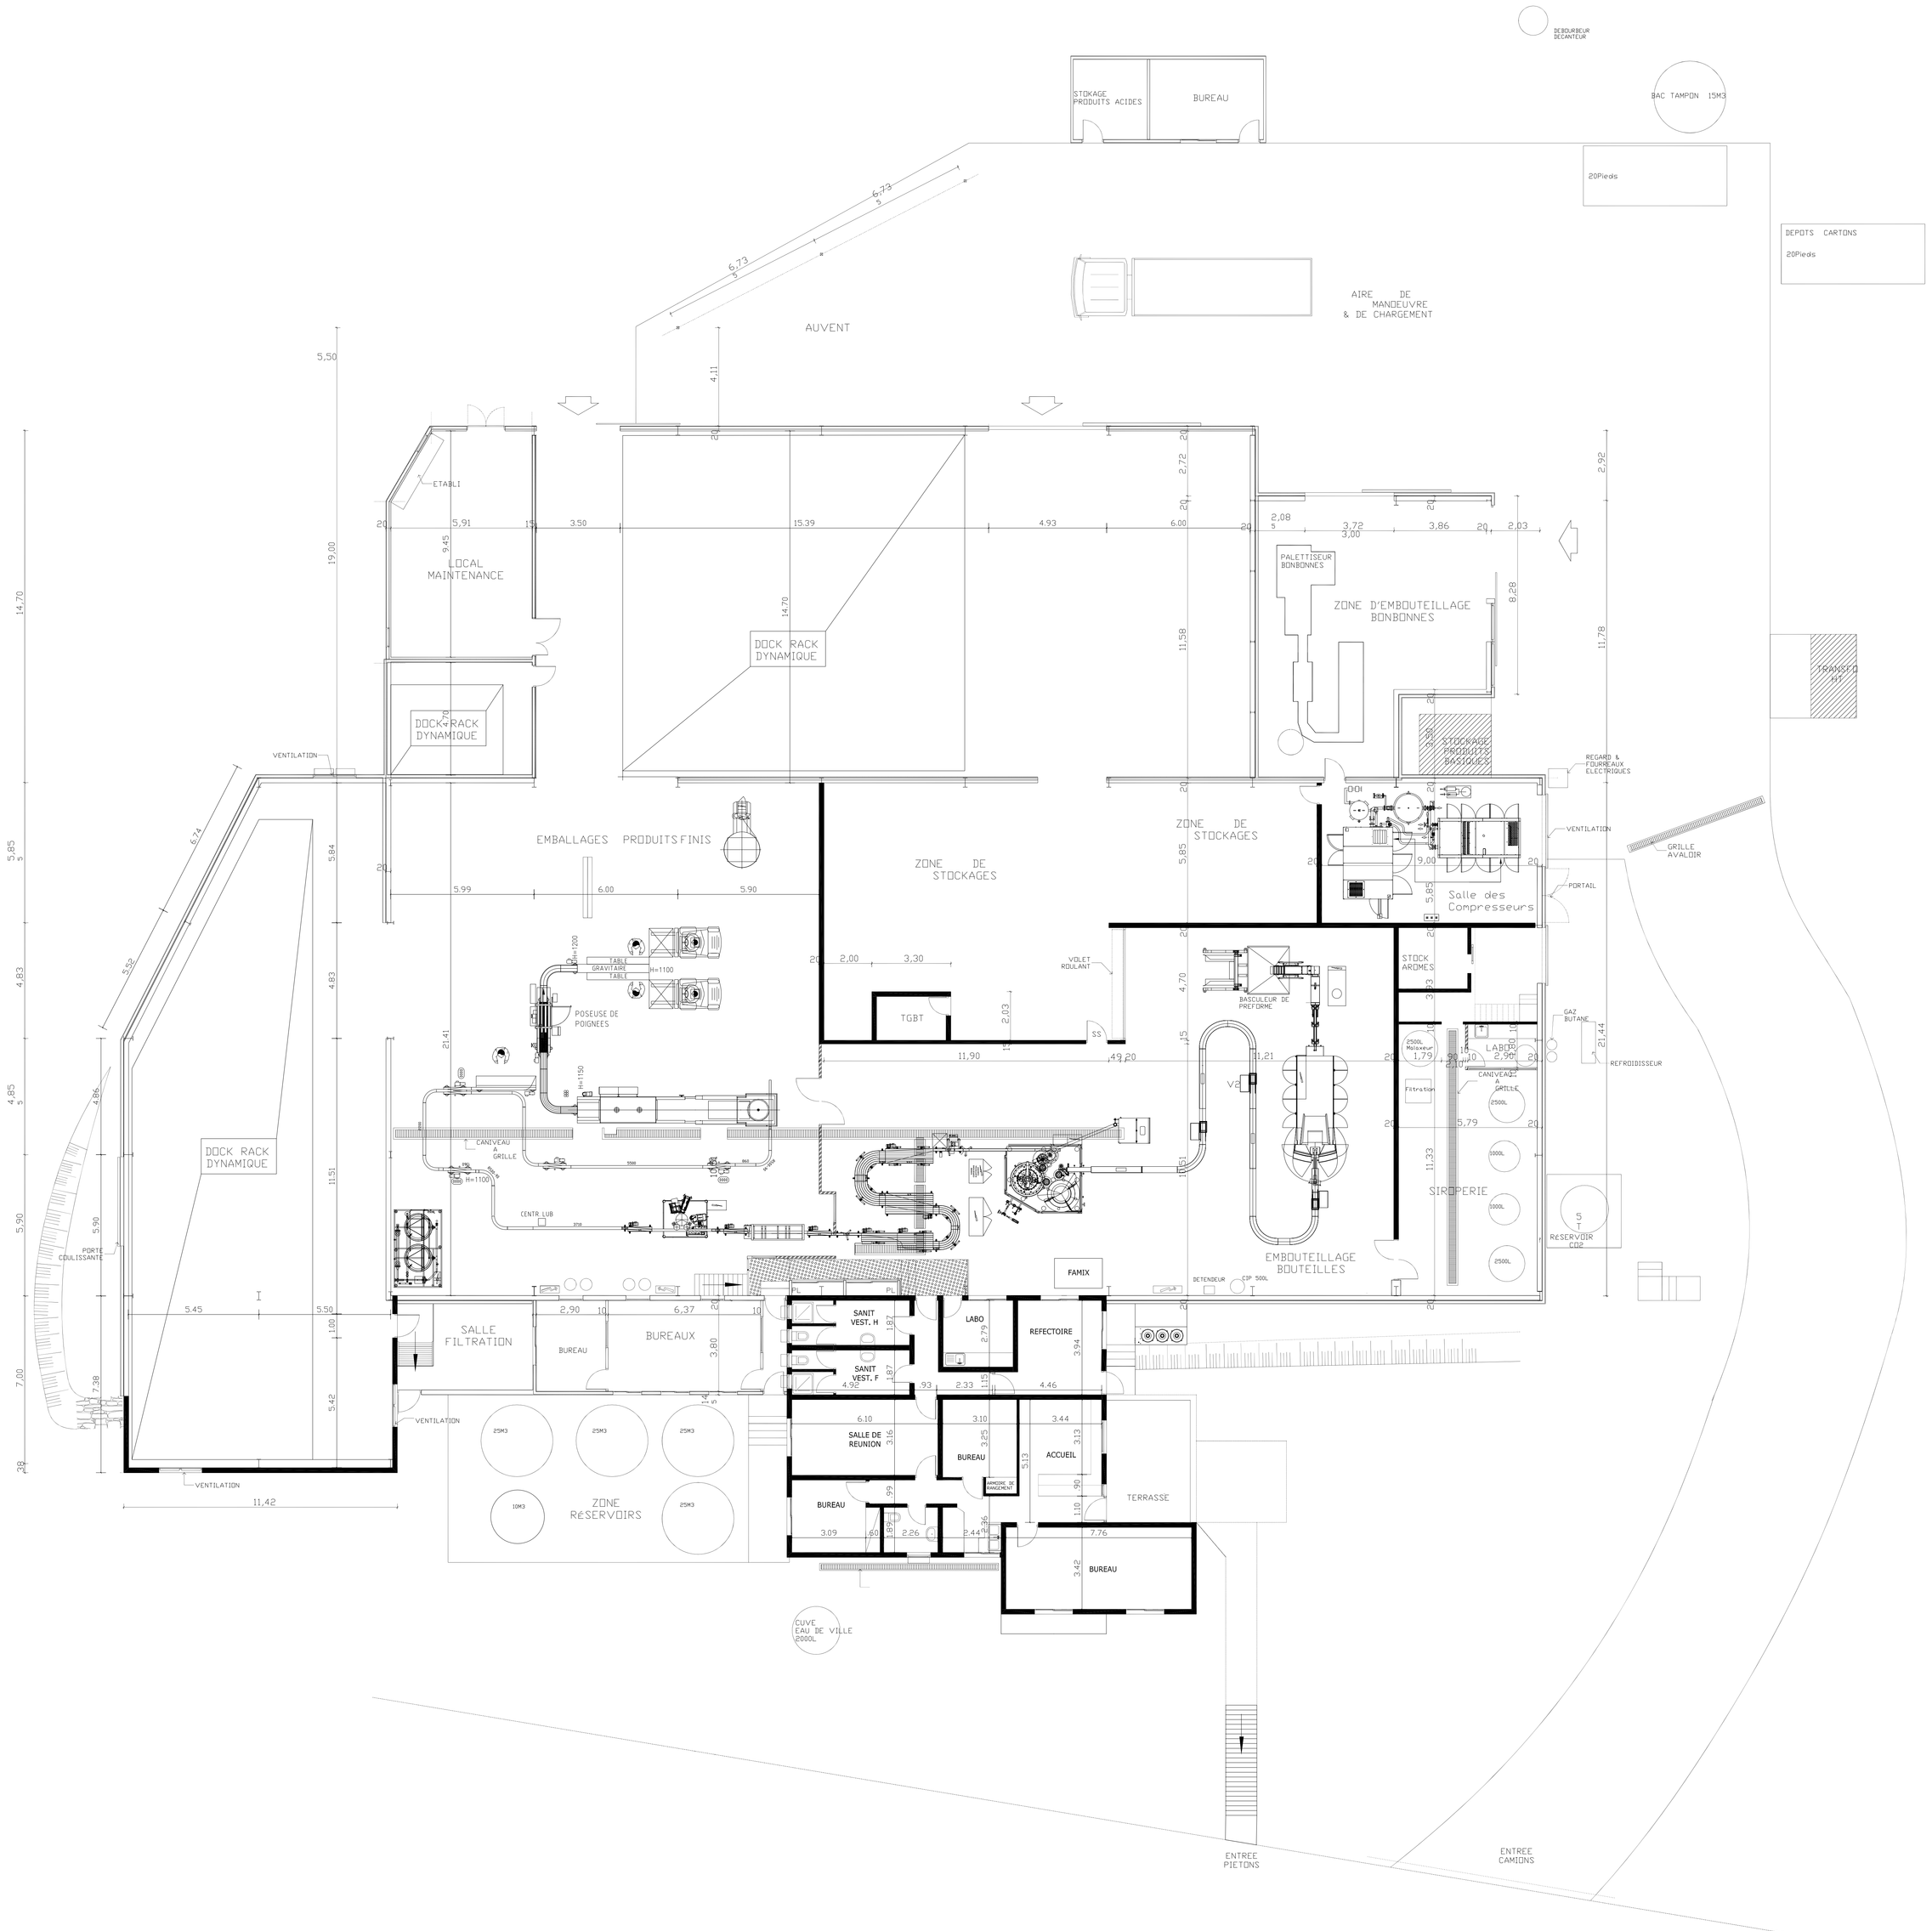

INDICE	DATE	NATURE DE LA MODIFICATION	DESSINE	VERIFIE

NOUVELLE - CALEDONIE
COMMUNE DU MONT DORE

DOCK D'USINE D'EMBOUTEILLAGE DU MONT DORE
S.A SIEM

ROUTE TERRITORIALE N°2
LOT N°10, COL DE PLUM
MONT DORE

PLAN DE RECOLEMENT

N° DU PLAN :	DATE : MARS 2013	JOVOBAT PLANS - CONSTRUCTIONS Tél: 743 853 - jovobat@hotmail.fr
FOLIO 1	ECHELLE : 1/100	